




アンスタサイト取替え (4~6号池)

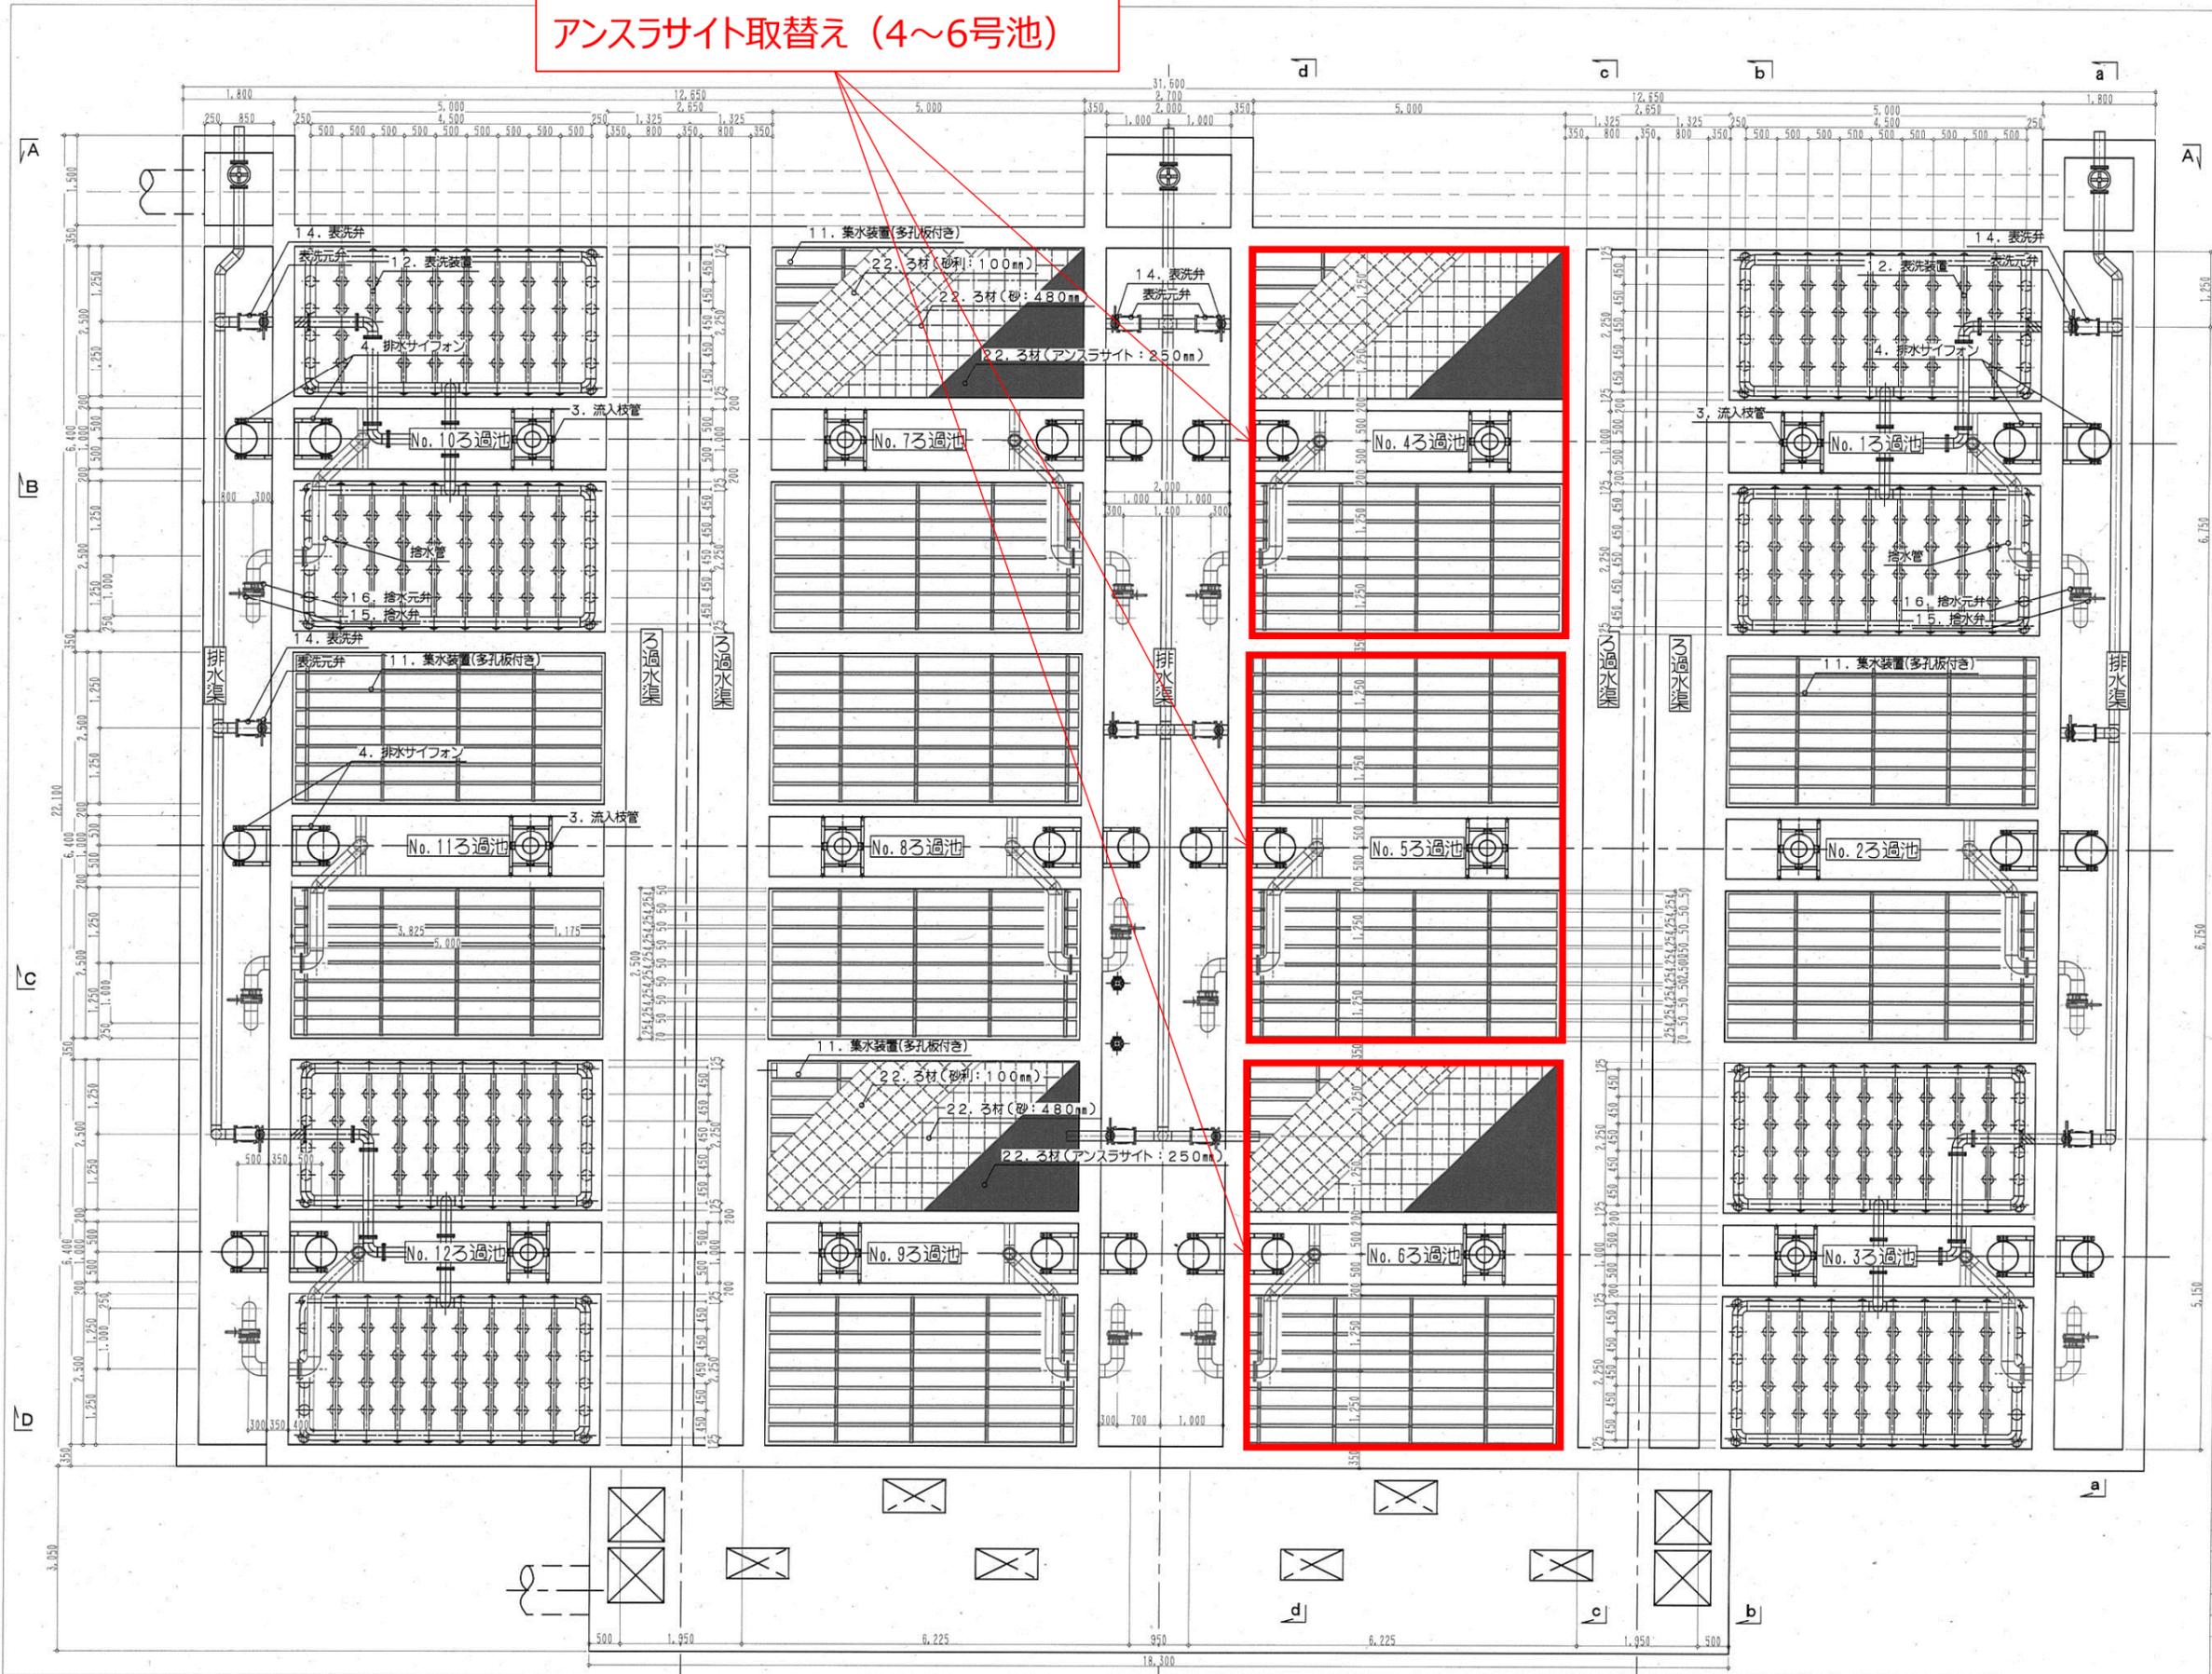

| | | | |
|-------|--------------------|-------------|------|
| 工事名 | 柳川浄水場急速ろ過池設備更新工事 | | |
| 工事場所 | 大津市柳川町6番1号ほか | | |
| 設計年月日 | 平成27年2月19日 | | |
| 図面名 | 基礎計画・竣工図 | 尺度 | 1:50 |
| 用紙サイズ | A-1 | 全M30枚の内M8枚目 | |
| 工程名 | 急速ろ過池設備 下部機器配管図(2) | | |
| 工事担当 | 浄水管理センター 施設整備課 | | |
| 課長 | 参事 | 副参事・主幹 | 担当者 |
| 代表者 | 現場代理人 | 製図者 | |
| 図面作成日 | 2015年2月19日 | | |
| 図面番号 | 整理番号 | 記号 | |

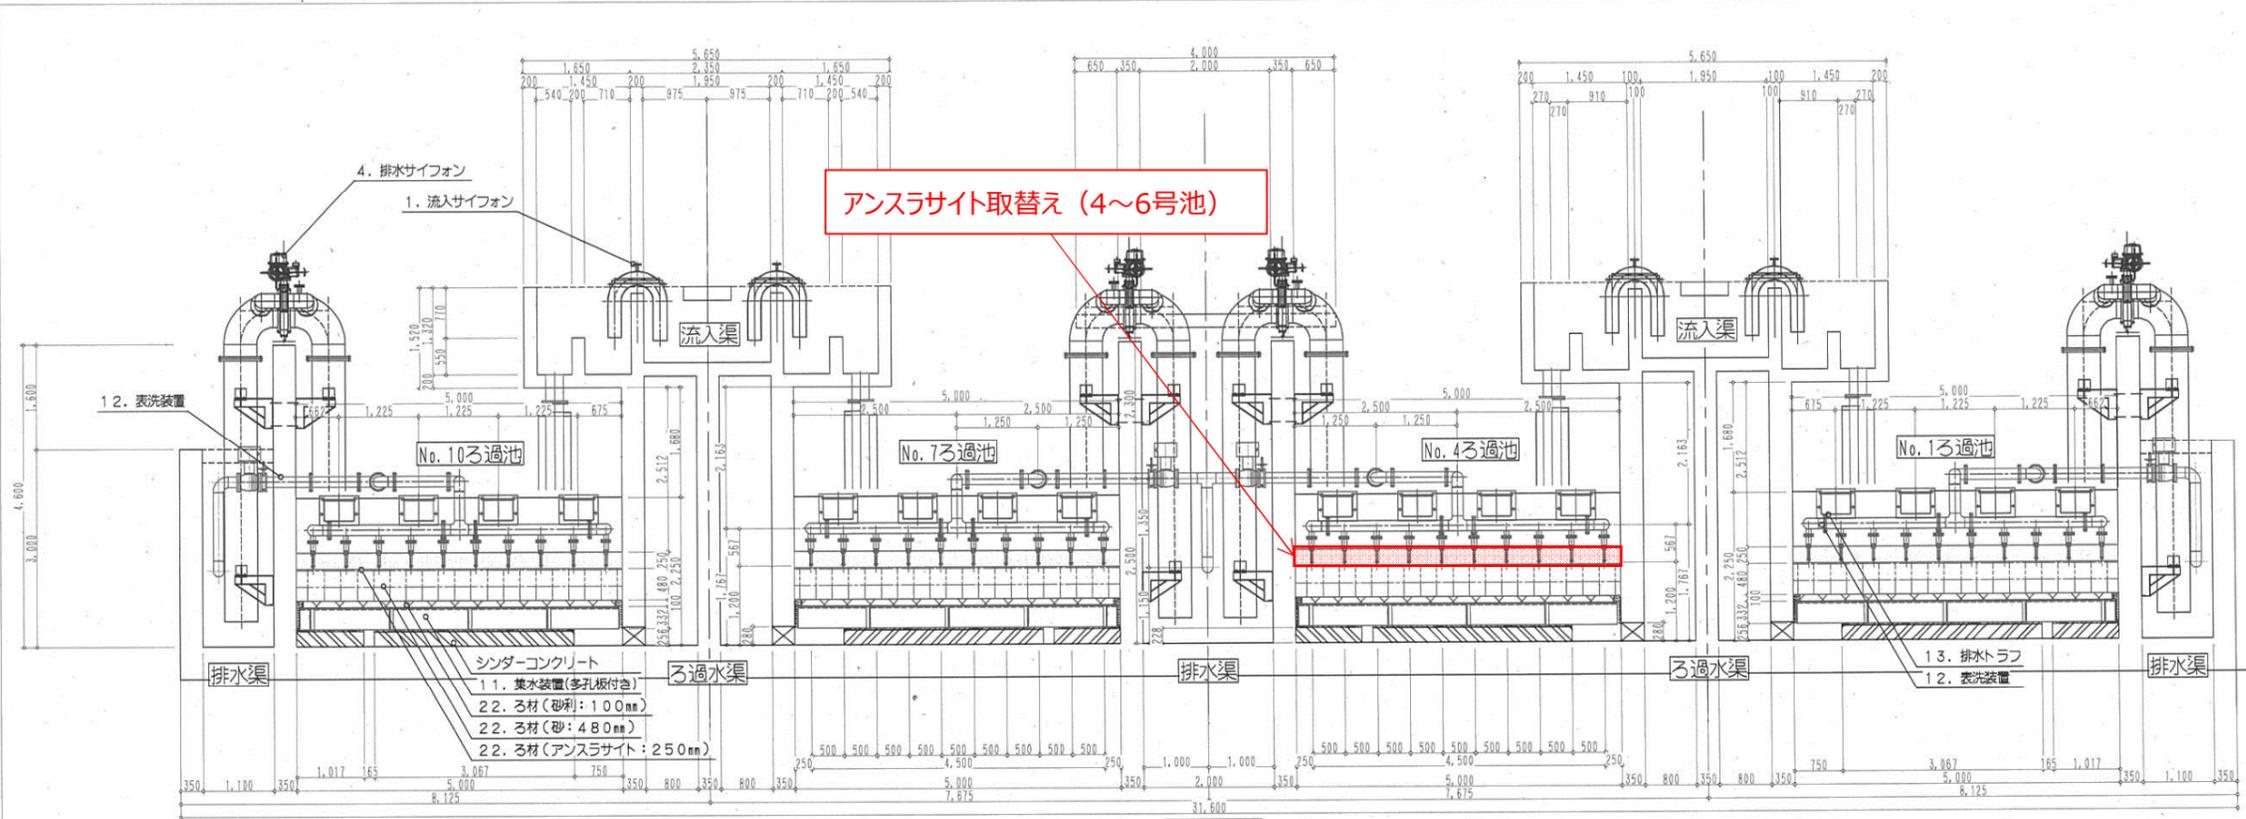

B-B断面

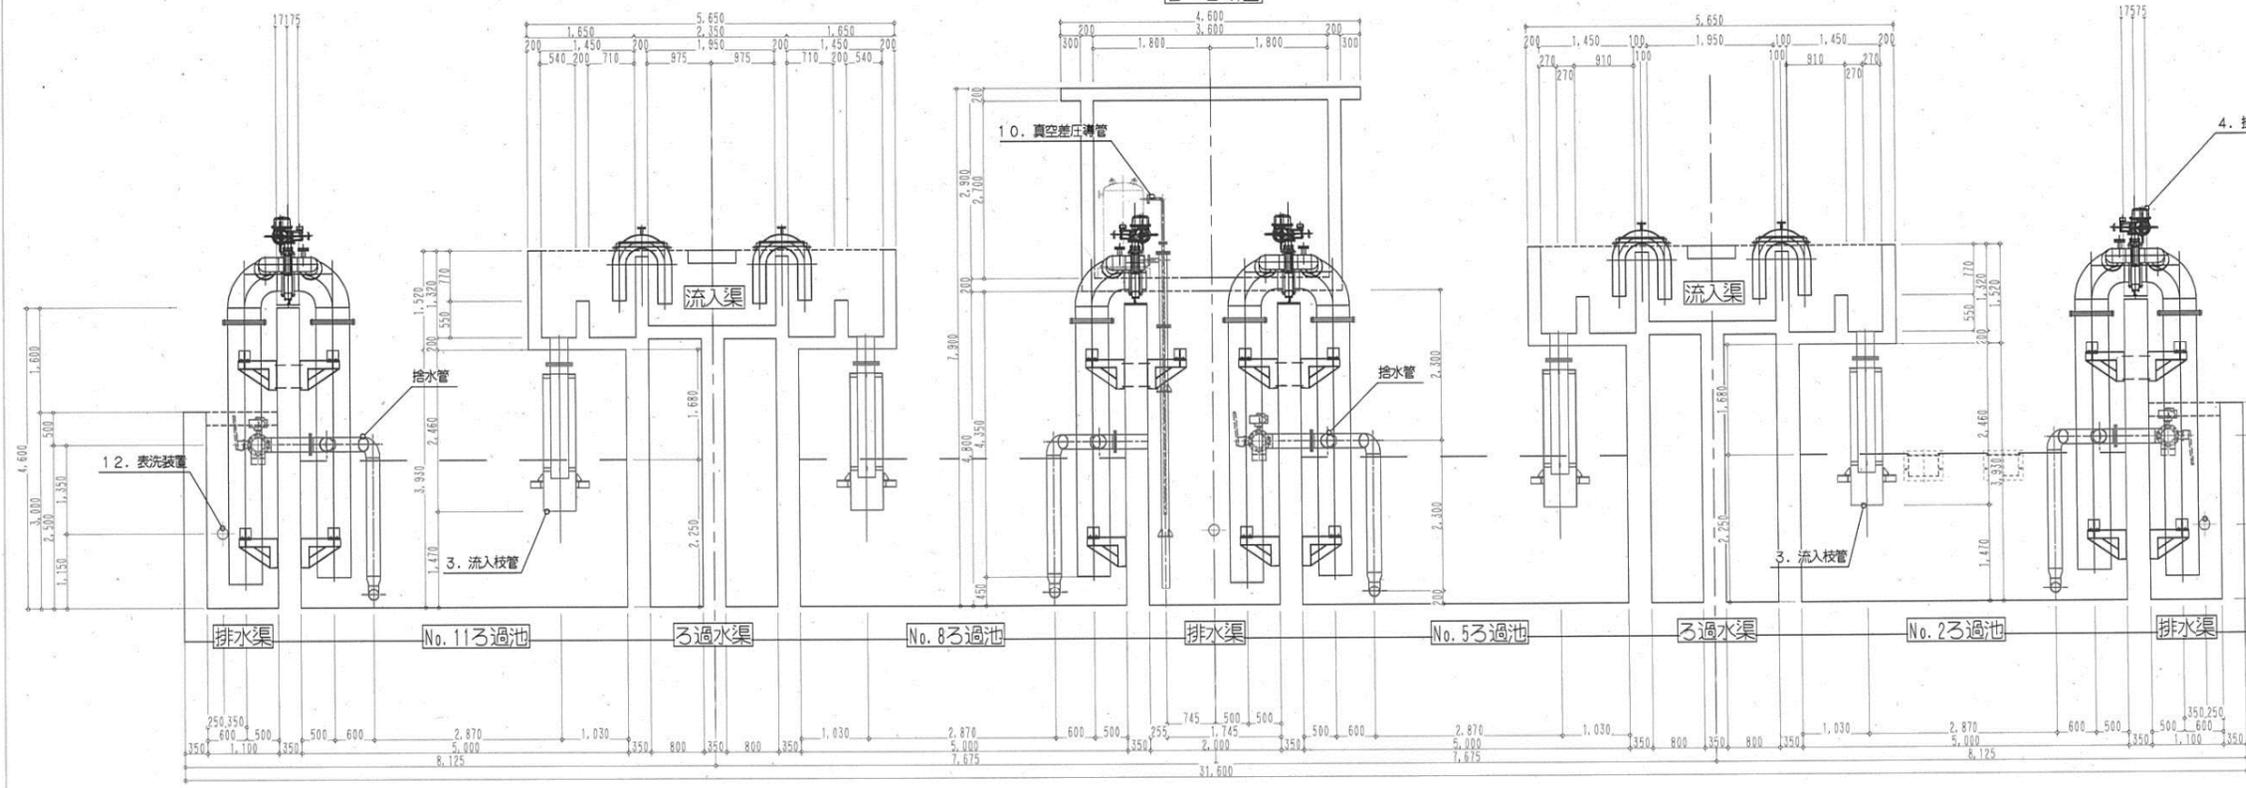

C-C断面

| No. | 数量 | 名称 | 仕様 | 備考 |
|-----|----|---------|-------------|----|
| 1 | 11 | 流入サイフォン | SUS304 | |
| | | | |
|-------|------------------|-----|-------|
| 工事担当課 | 浄水管理センター 施設整備課 | | |
| 課長 | 参事 | 副参事 | 主幹 |
| 担当者 | | | |
| 図面作成日 | 2015年2月19日 | | |
| 図面番号 | 装置番号 | 記号 | |