
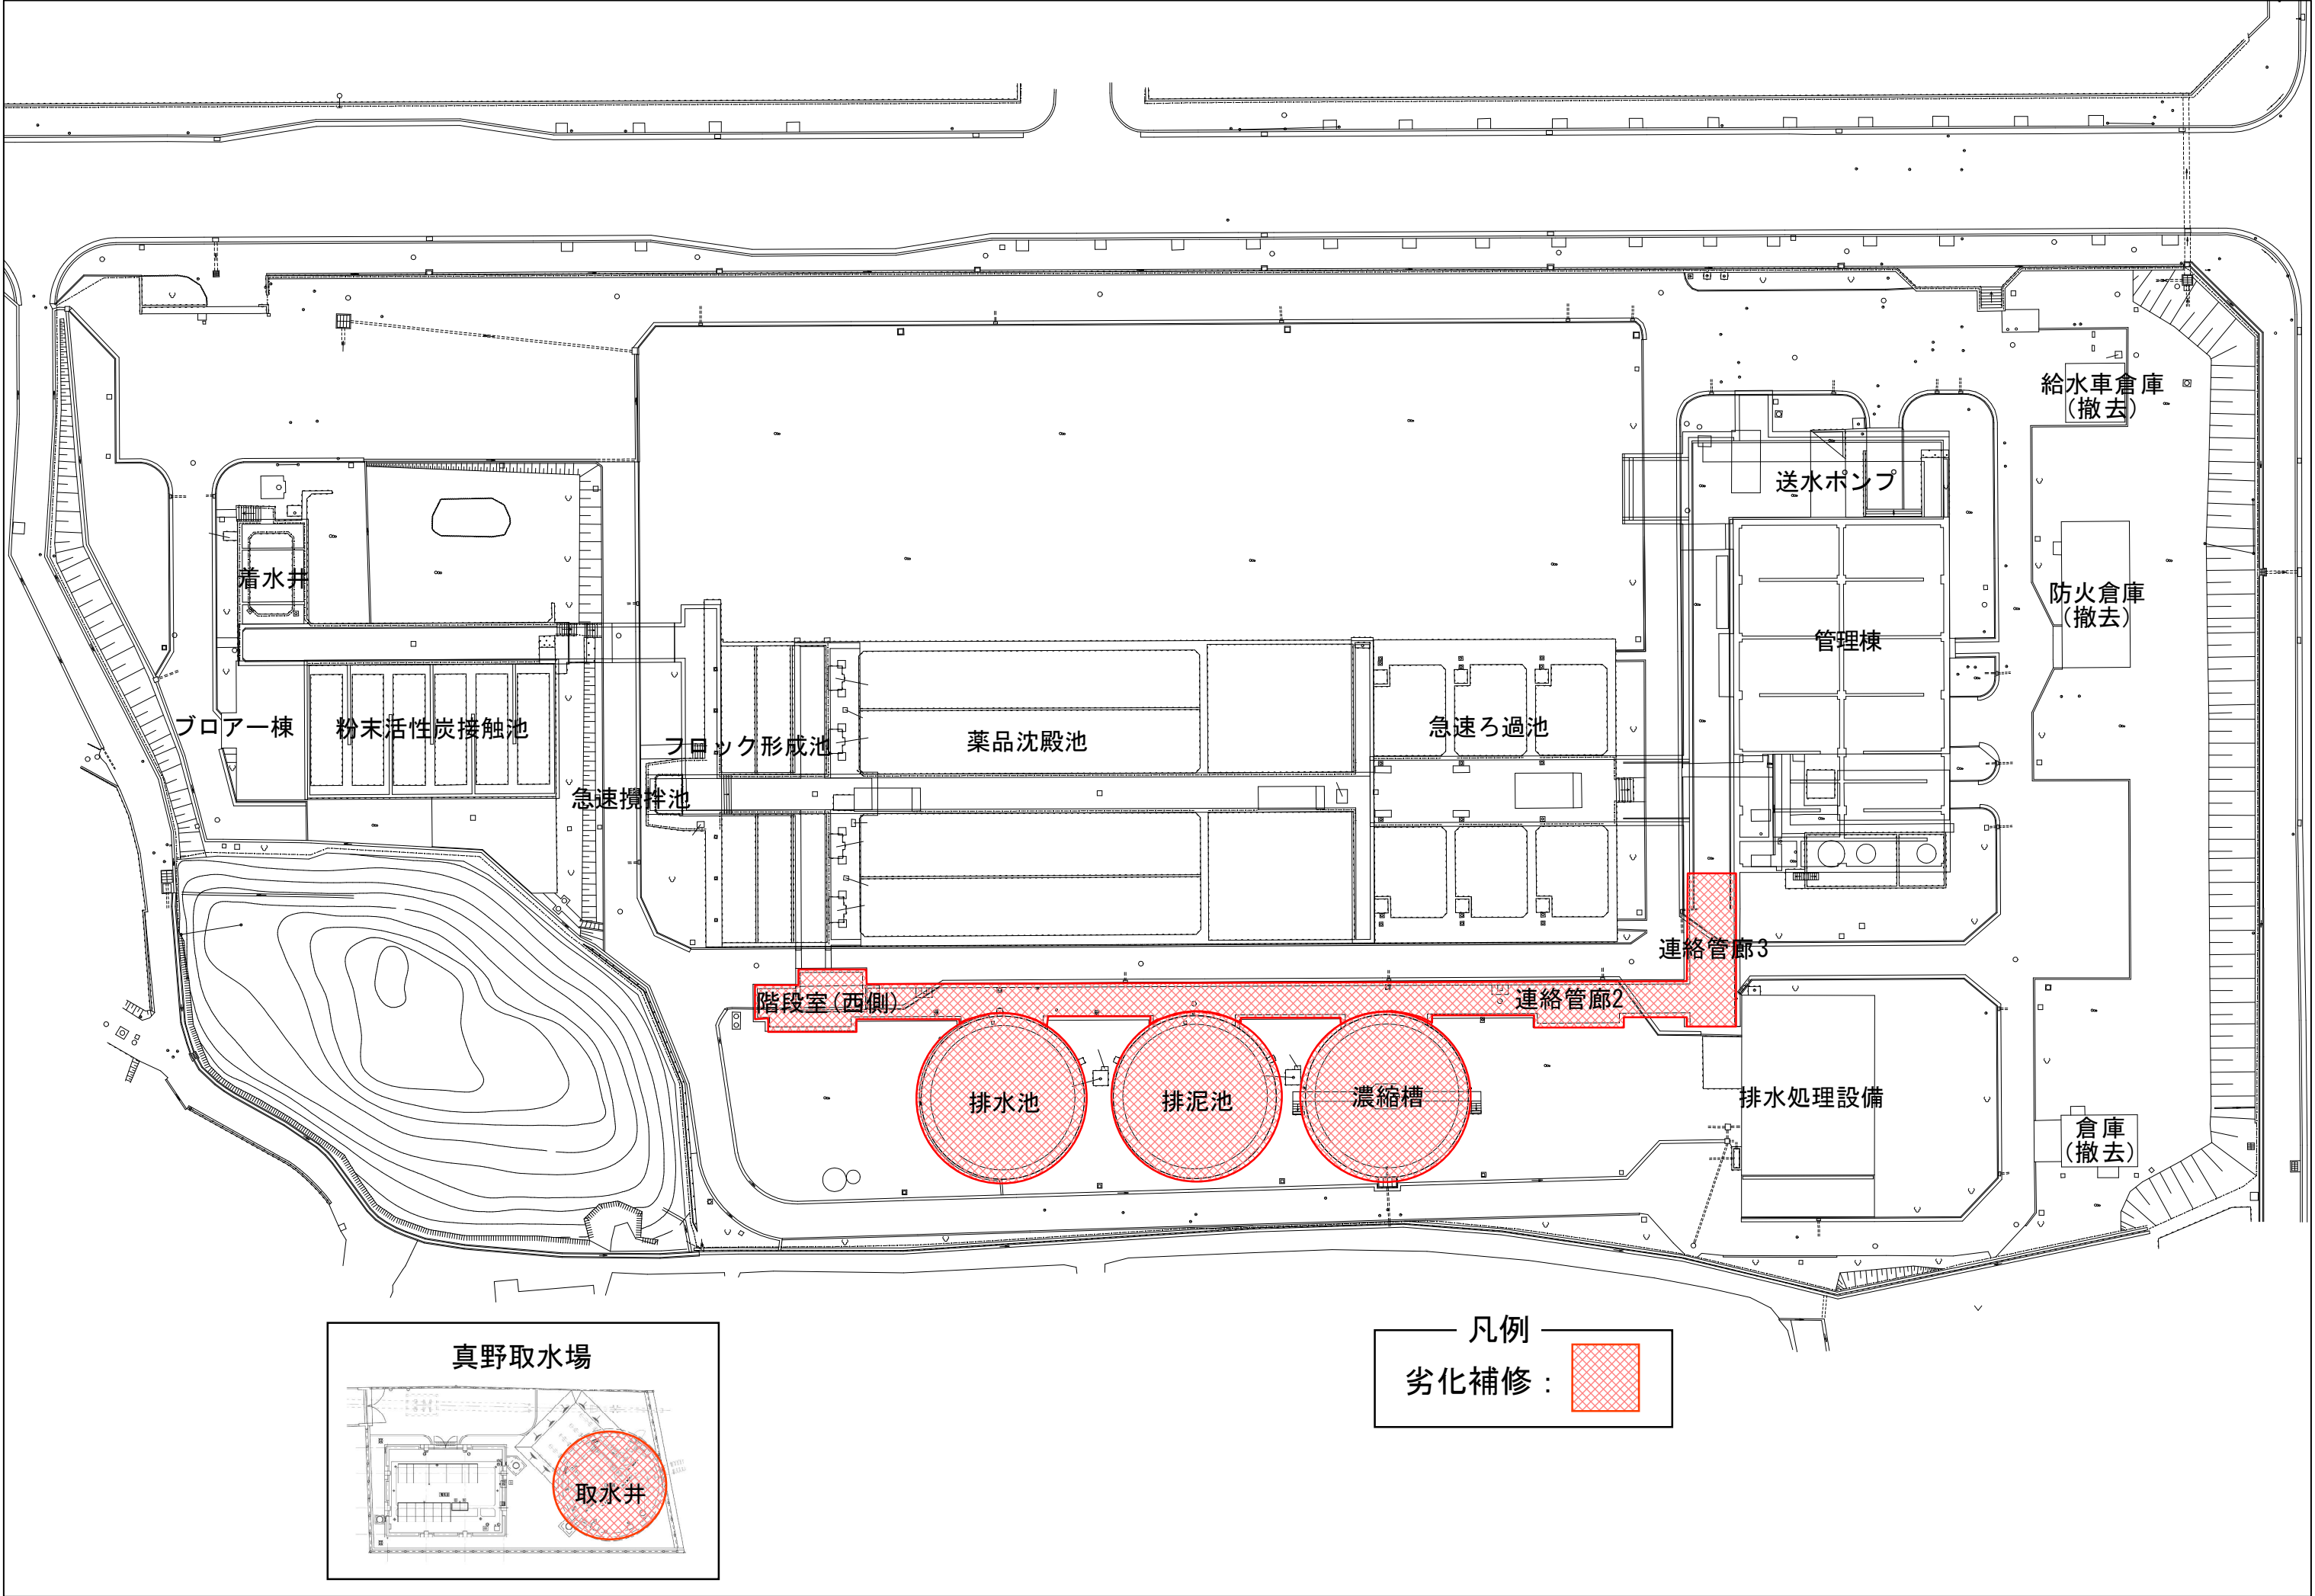
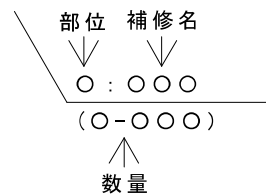
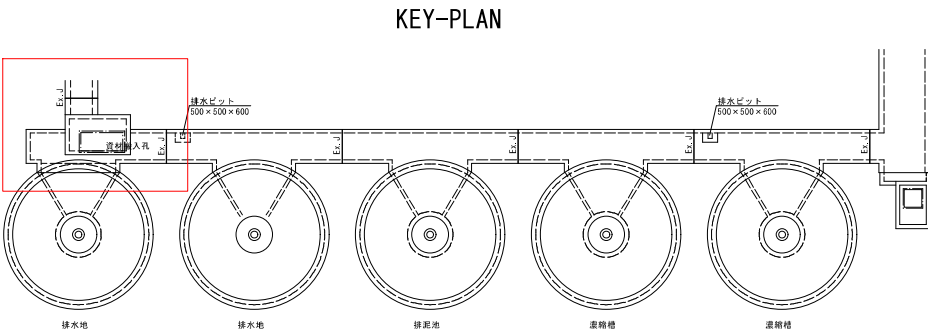
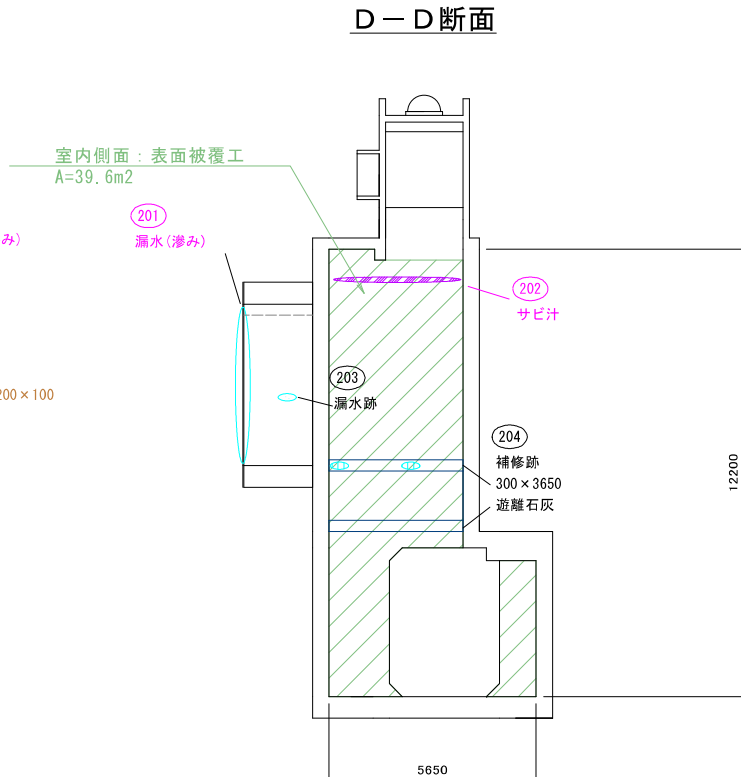
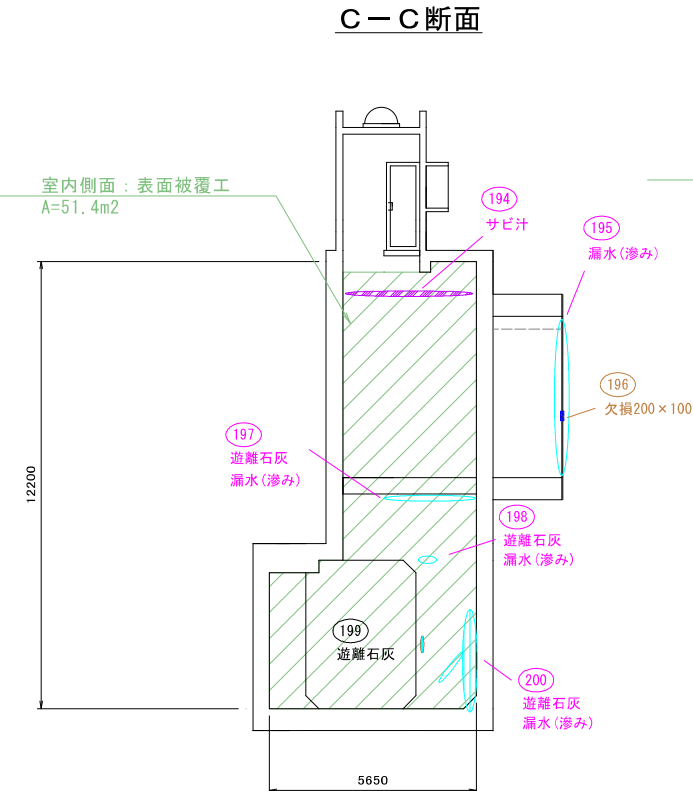
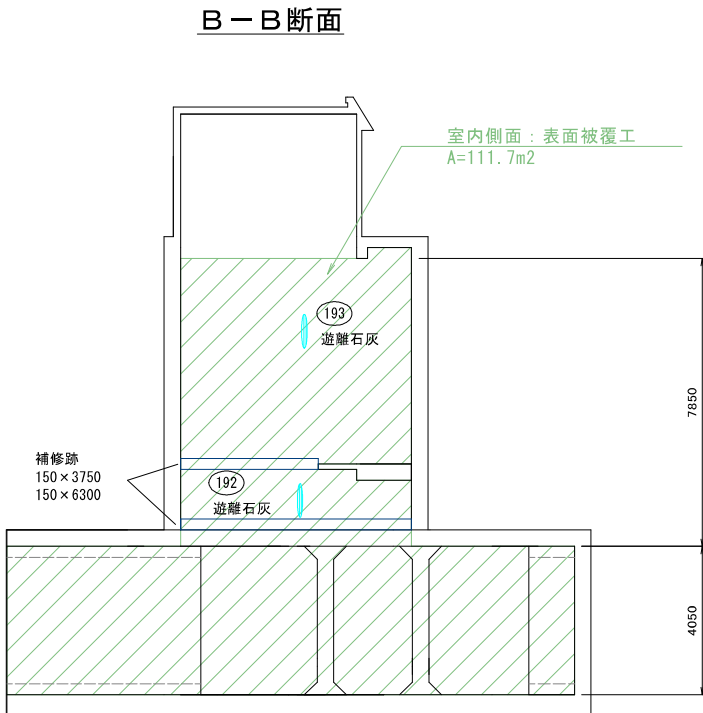
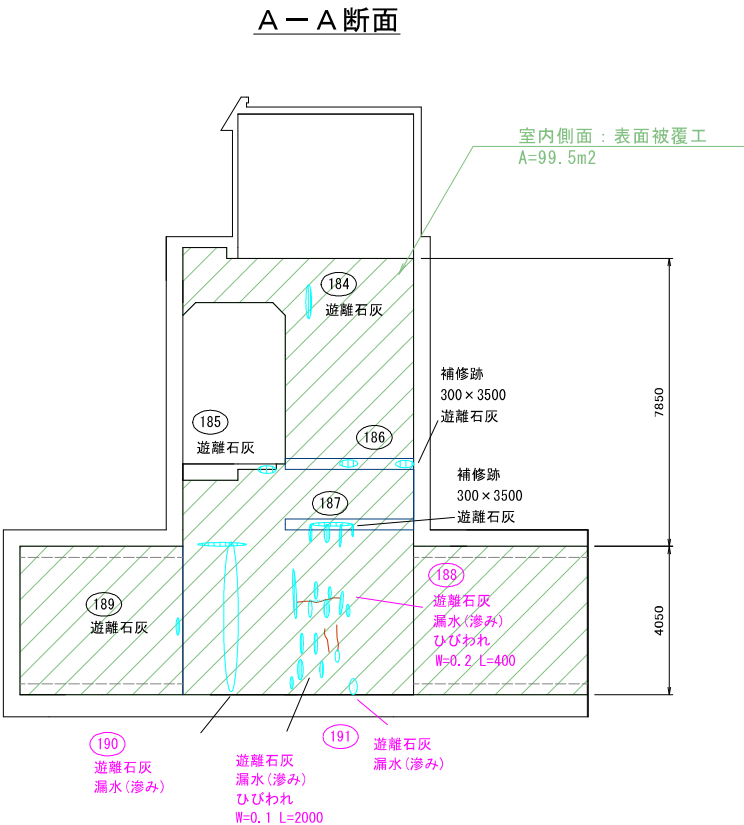


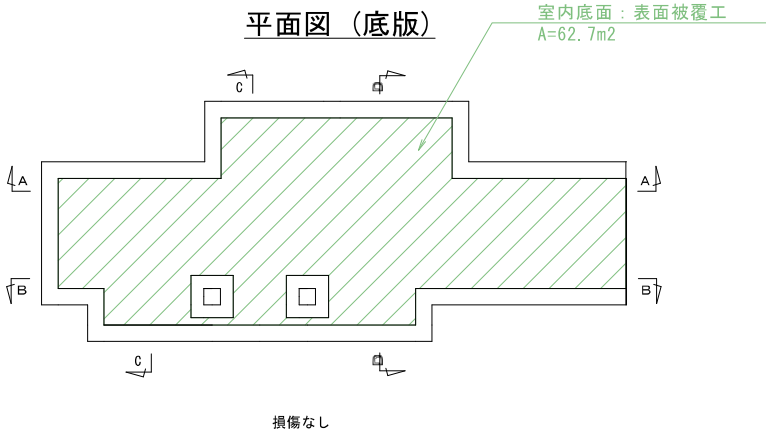

真野浄水場 ③階段室(西) 補修図

$$S=1/100$$


補修の種類		表示
表面被覆工	m ²	
モルタル塗り工	m ²	
断面修復工	m ²	25 豆板 1100×450
ひび割れ補修工	m	22 ひびわれ W=0.3 L=3000
塗膜防水工	m ²	

図面表記 凡例


種 類	表 示
ひびわれ	
欠損	
錆汁	
漏水	
遊離石灰	
写真番号	①

工 事 名	真野浄水場更新基本設計及び耐震診断業務委託				
工 事 場 所	大津市真野四丁目ほか				
設計 竣工	年 月 日		年 月 日		
図 面 名	設計図・竣工図	尺度	1:100		
用 紙 サ イ ズ	A1	全 41	枚の内	S7	枚目
図 面 名 称	真野浄水場 ③階段室(西) 補修図				
工 事 担 当 課	大津市企業局施設部浄水管理センター浄水施設課				
課 長	課長補佐	合 議		担当者	
施 工 業 者 名					
代 表 者		現 場 代 理 人		製 図 者	
図 面 番 号				整 理 番 号	

真野浄水場 ③階段室(西) 補修図

$$S=1/100$$


平面図（頂版）

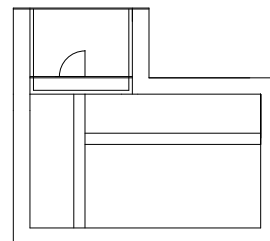

損傷なし

※この図は上から見た状態を平面的に表したものである。


平面图 (底版)

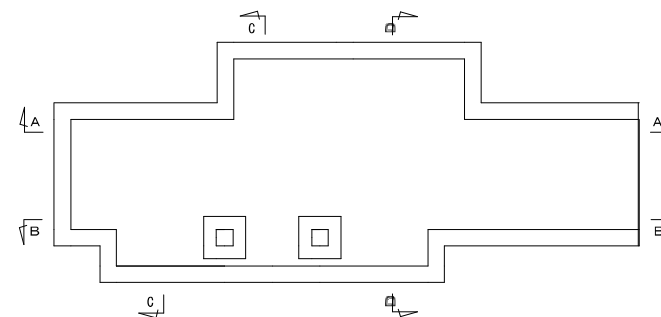

損傷なし


※この図は上から見た状態を平面的に表したものである。

平面図（中底版）

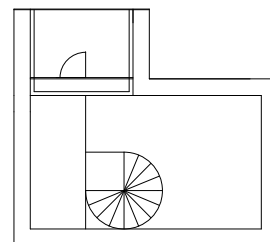

損傷なし


平面図（中頂版）

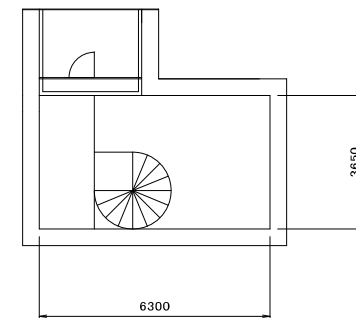

損傷なし

※この図は上から見た状態を平面的に表したものである。

KEY-PLAN

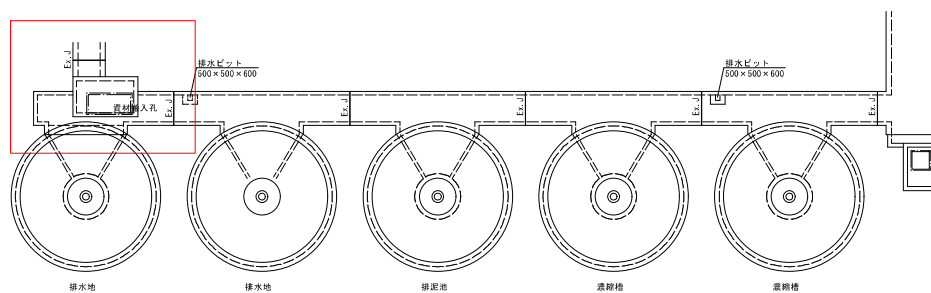


工 事 名	真野浄水場更新基本設計及び耐震診断業務委託		
工 事 場 所	大津市真野四丁目ほか		
設 計 竣工 年 月 日	年	月	日
図 面 名	設計図・竣工図	尺度	1:100
用 紙 サ イ ズ	A1	全 41 枚の内	S8 枚目
図 面 名 称	真野浄水場 ③階段室(西) 補修図		
工 事 担 当 課	大津市企業局施設部浄水管理センター浄水施設課		
課 長	課長補佐	合 議	担当者
施 工 業 者 名			
代 表 者	現 場 代 理 人	製 図 者	
図 面 番 号	整 理 番 号		

真野浄水場 ④排水池（外壁） 補修図


S=1/100

立面展開図（地上部）

A-B 立面図

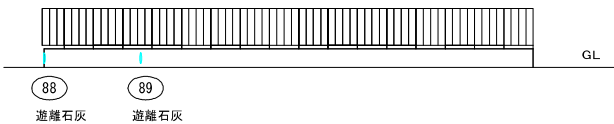


B-C 立面図

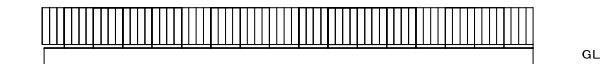


C-D 立面図





D-A 立面図

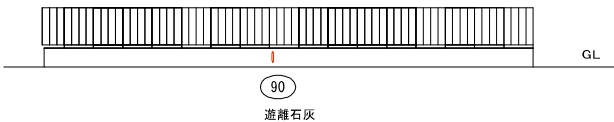

B-D断面

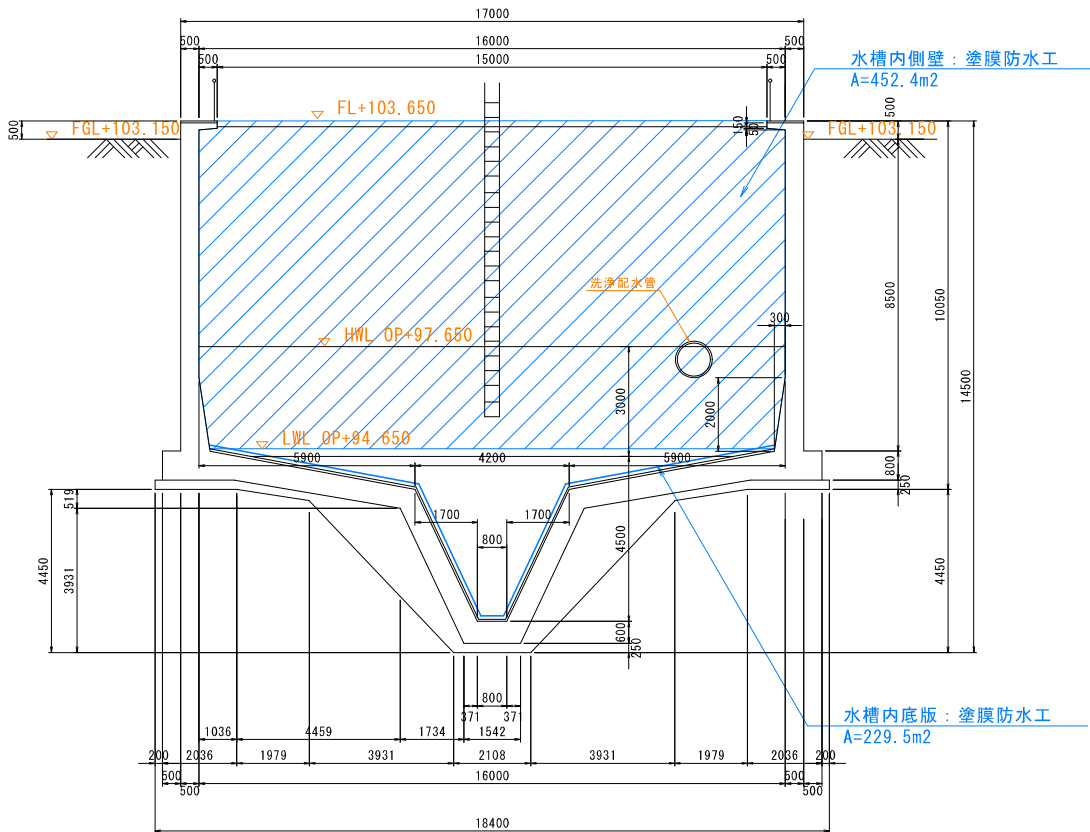


平面図

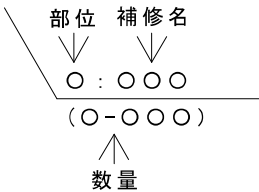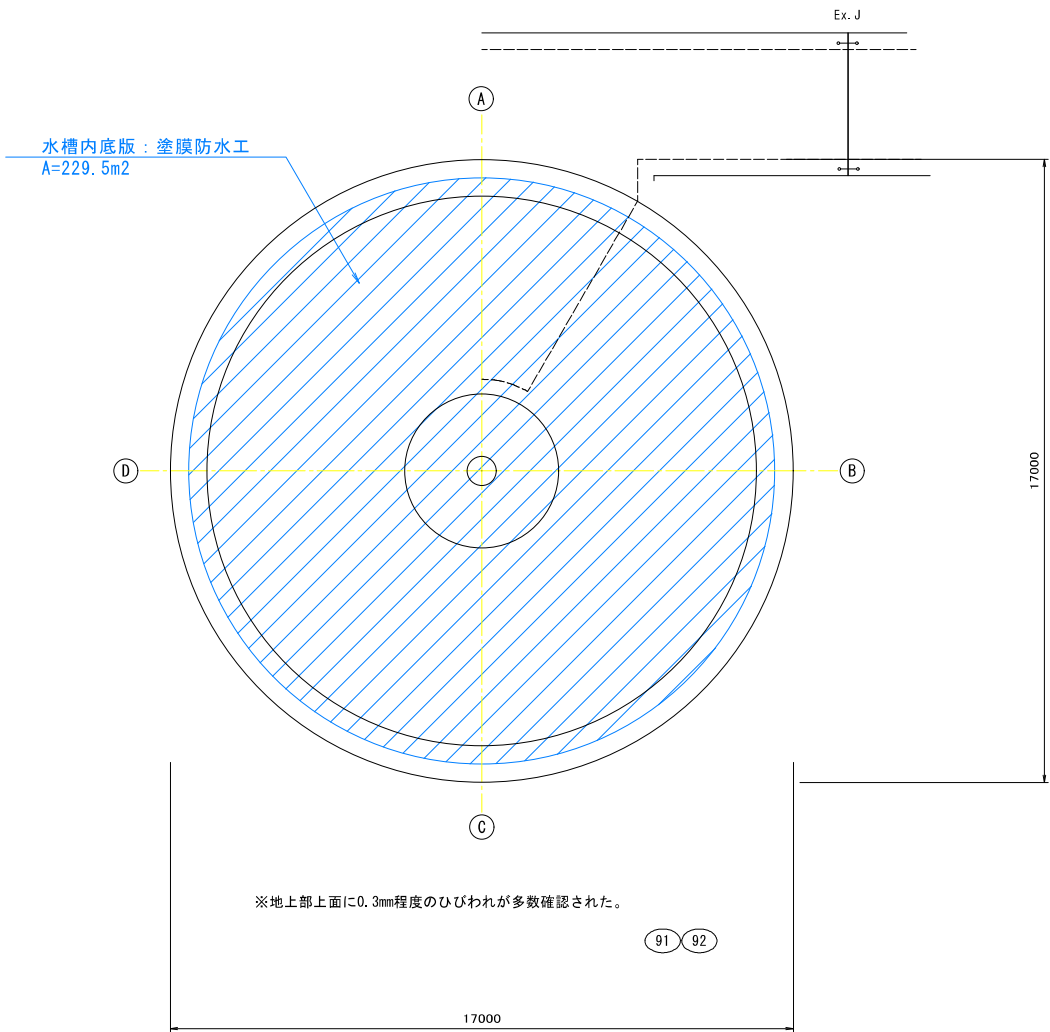

補修の種類	表示
表面被覆工	m ²
モルタル塗り工	m ²
断面修復工	m ² (25) 豆板 1100×450
ひび割れ補修工	m (22) ひびわれ W=0.3 L=3000
塗膜防水工	m ²

種 類	表 示
ひびわれ	
遊離石灰	
写真番号	①


KEY-PLAN

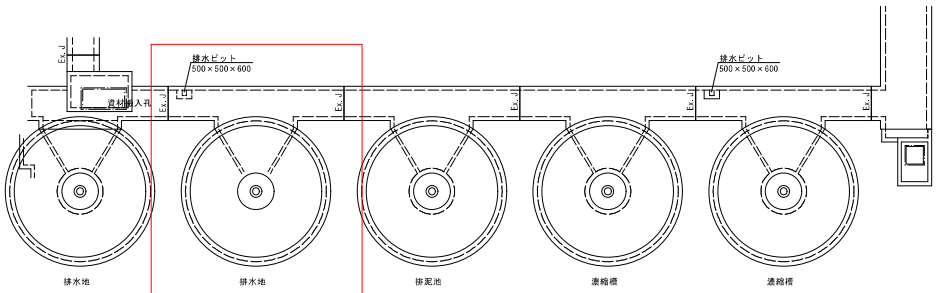


工 事 名	真野浄水場更新基本設計及び耐震診断業務委託			
工 事 場 所	大津市真野四丁目ほか			
設計 竣工	年 月 日			
図 面 名	設計図・竣工図		尺度	1 : 100
用 紙 サ イ ズ	A1	全 41	枚の内	S9 枚目
図 面 名 称	真野浄水場 ④排水池（外壁） 補修図			
工 事 担 当 課	大津市企業局施設部浄水管理センター浄水施設課			
課 長	課長補佐	合 議		担当者
施 工 業 者 名				
代 表 者		現 場 代 理 人		製 図 者
図 面 番 号				整 理 番 号

真野浄水場 ④排水池(内壁) 補修図

S=1/100

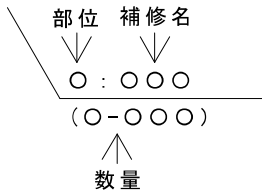


平面図（頂板）

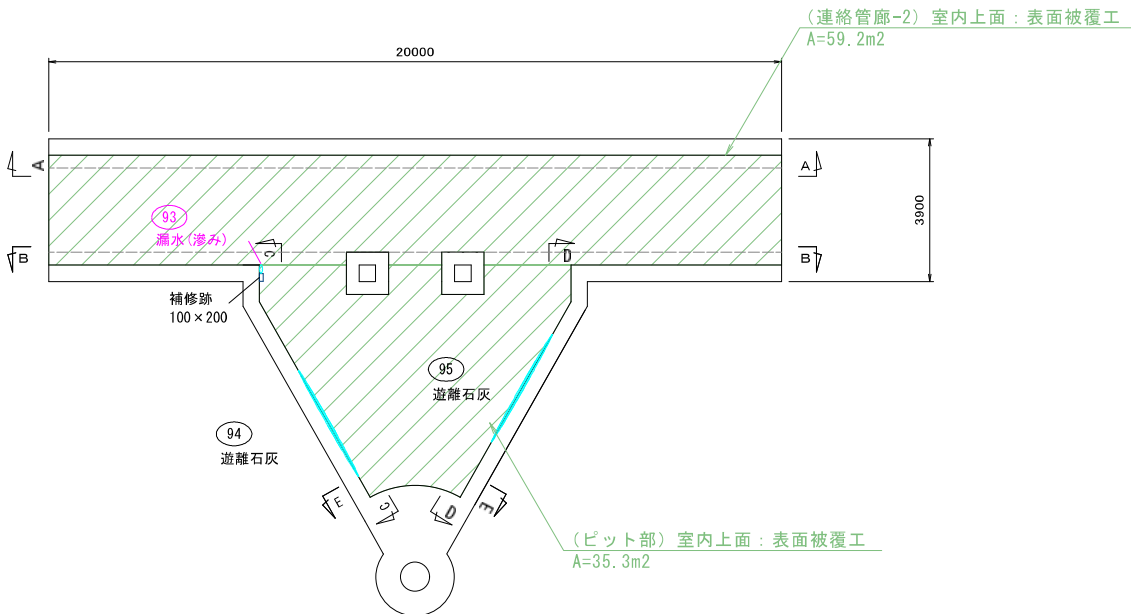


※この図は上から見た状態を平面的に表したものである。


平面図（底板）

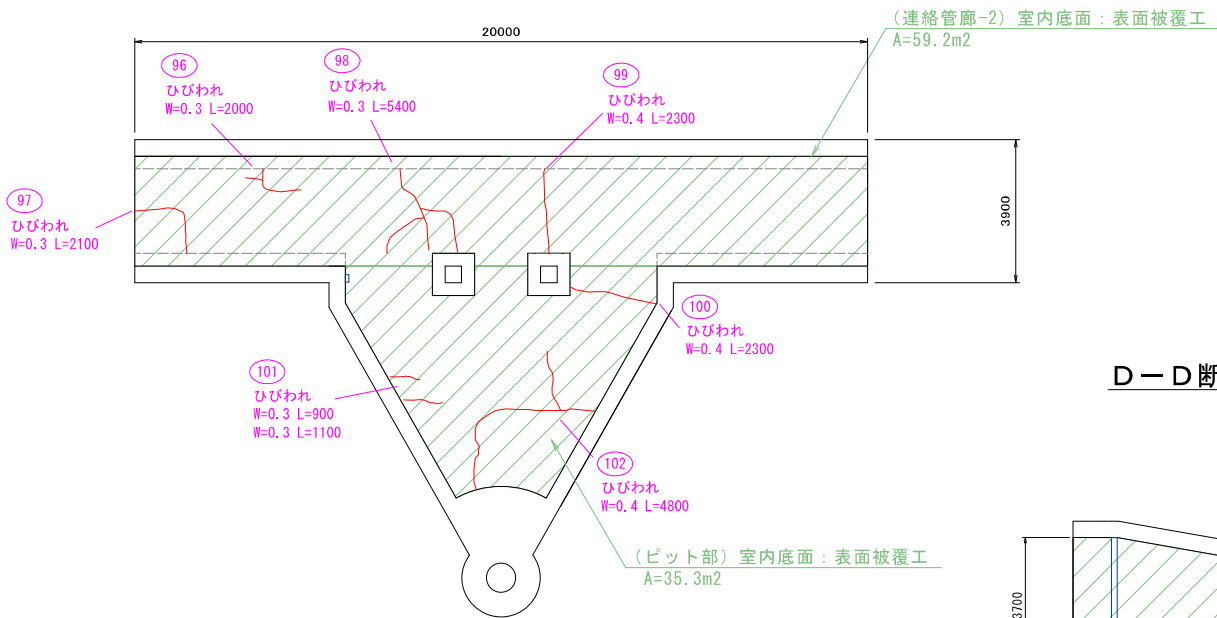


KEY-PLAN

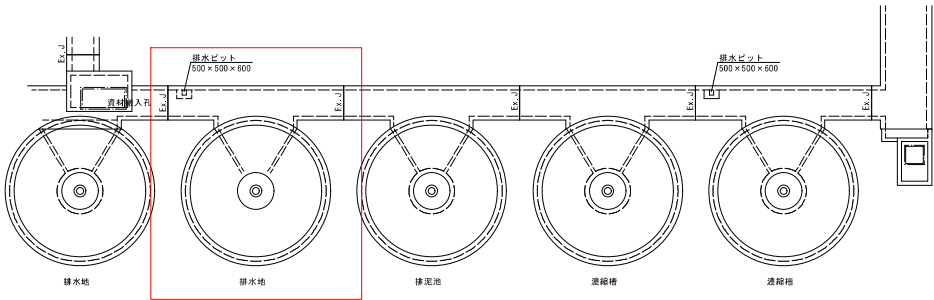


A-A断面

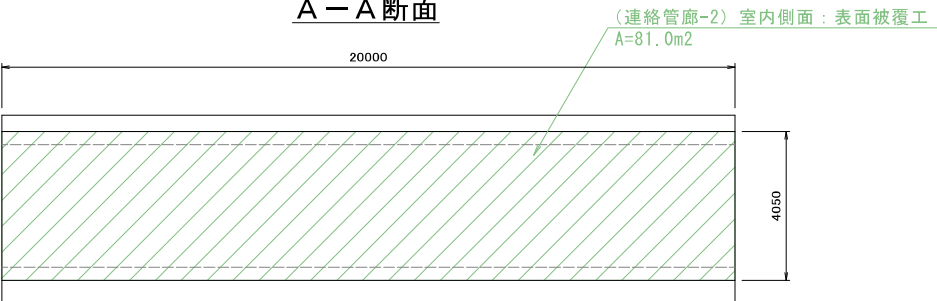


B-B断面

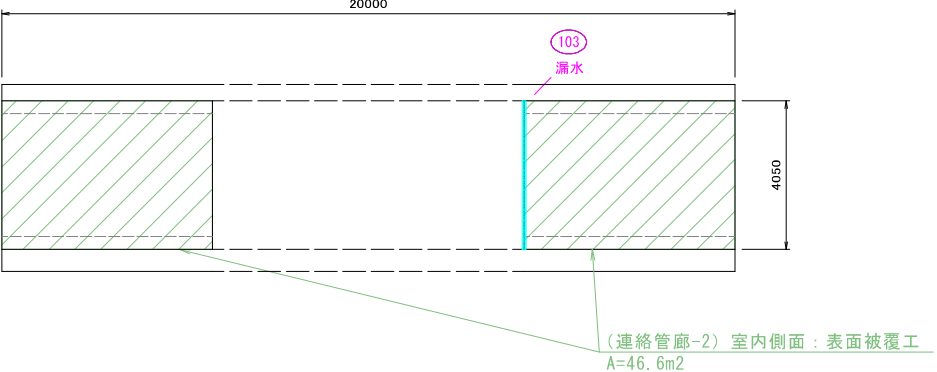


D-D断面

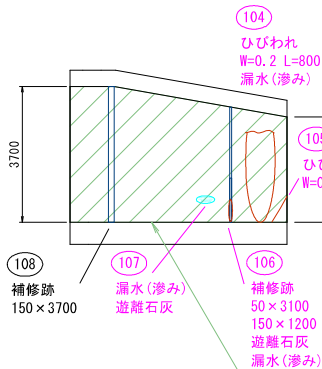

E-E断面

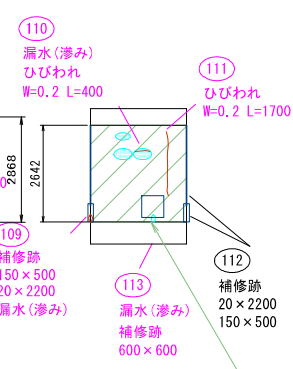

C-C断面

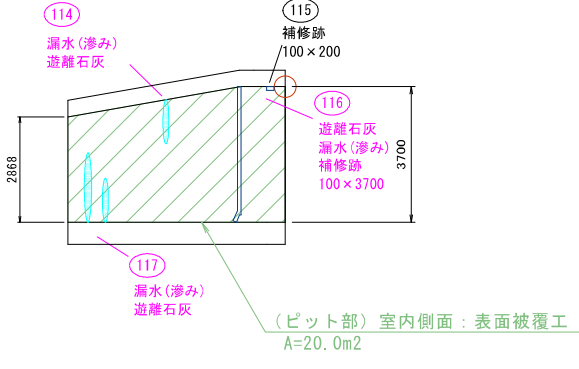


補修の種類	表示
表面被覆工	m ²
モルタル塗り工	m ²
断面修復工	m ² (25) 豆板 1100×450
ひび割れ補修工	m (22) ひびわれ W=0.3 L=3000
塗膜防水工	m ²

種 類	表 示
ひびわれ	
石灰を伴うひびわれ	
遊離石灰	
補修跡	
写真番号	(1)

工 事 名	真野浄水場更新基本設計及び耐震診断業務委託				
工 事 場 所	大津市真野四丁目ほか				
設計・竣工 年 月 日	年 月 日				
図 面 名	設計図・竣工図		尺 度	1 : 100	
用 紙 サ イ ズ	A1	全 41	枚の内	S10	枚目
図 面 名 称	真野浄水場 ④排水池(内壁) 補修図				
工 事 担 当 課	大津市企業局施設部浄水管理センター浄水施設課				
課 長	課長補佐	合 議		担当者	
施 工 業 者 名					
代 表 者		現 場 代 理 人		製 図 者	
図 面 番 号		整 理 番 号			


真野浄水場 ⑤排泥池（外壁） 補修図

S=1/100

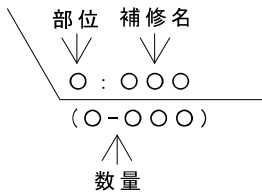

立面展開図（地上部）

A-B 立面図

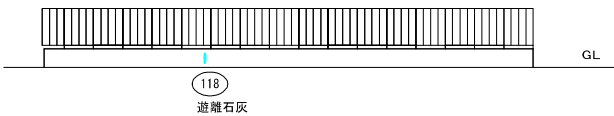

B-C 立面図




C-D 立面図




D-A 立面図




B-D断面

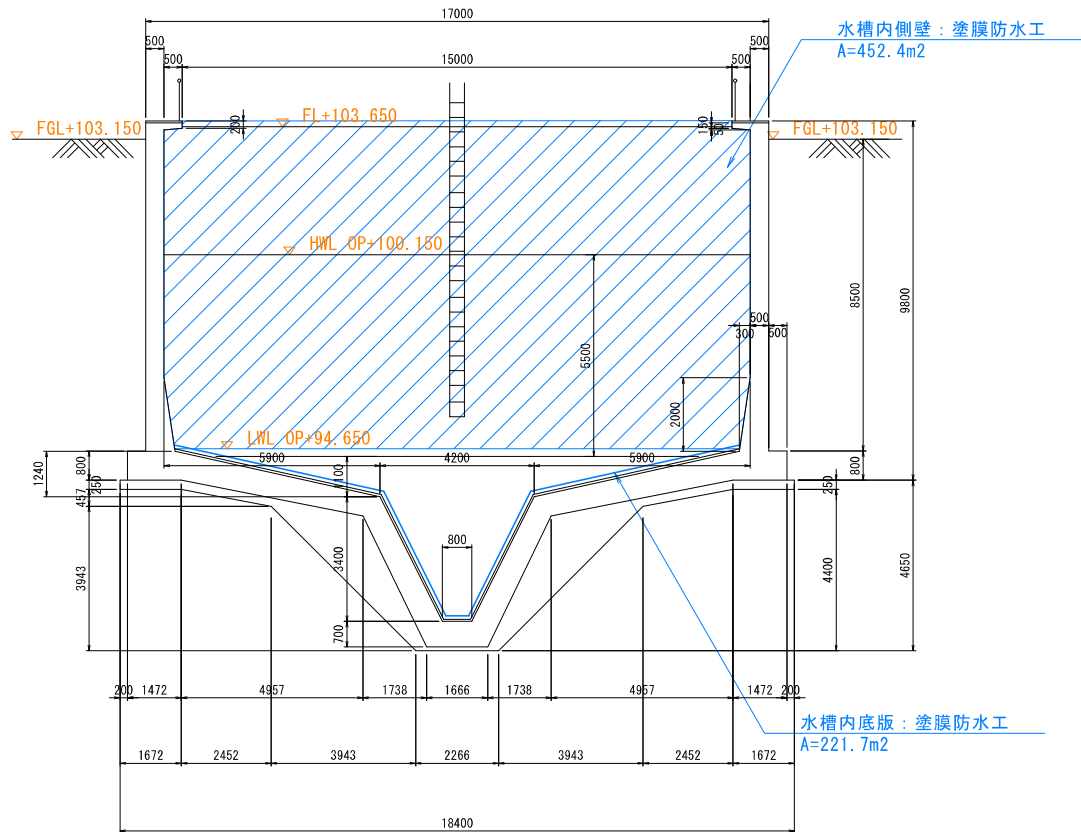

平面図

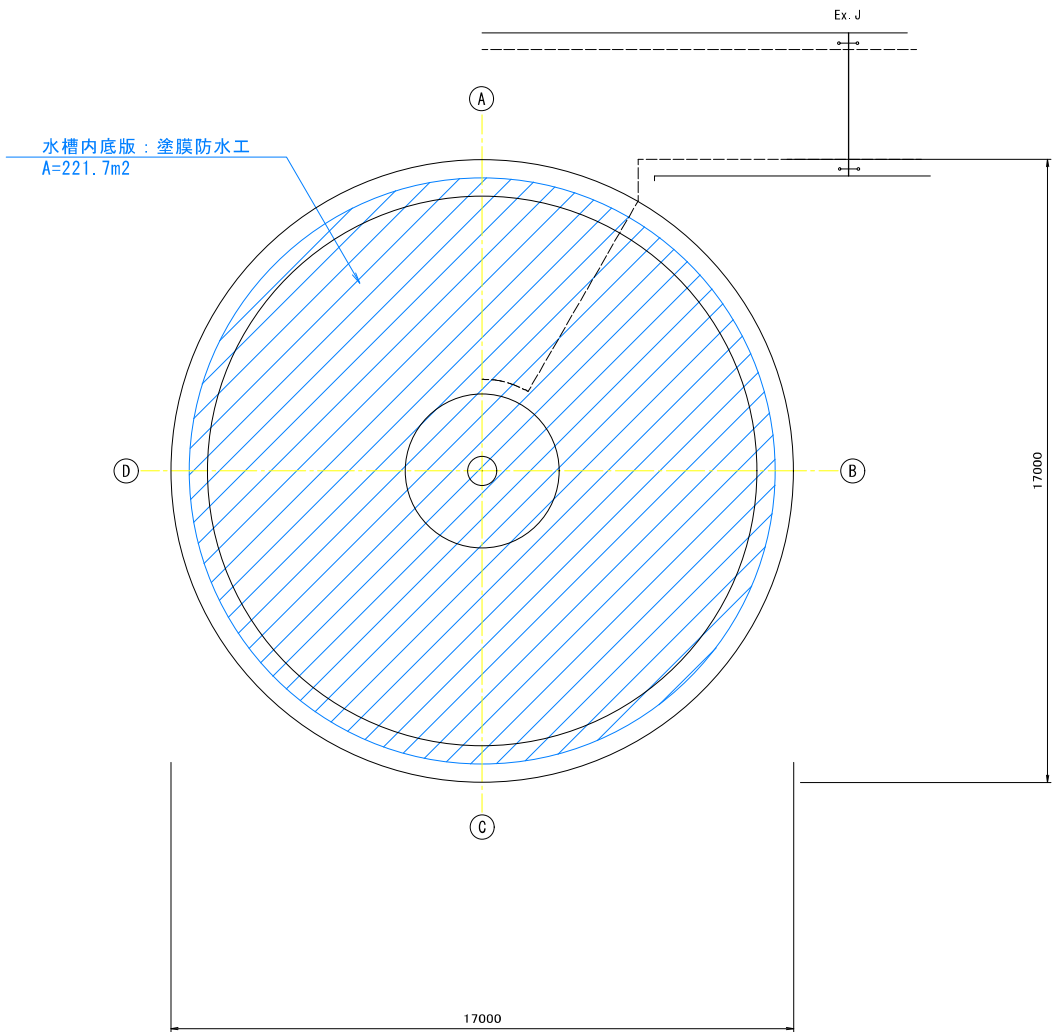

KEY-PLAN

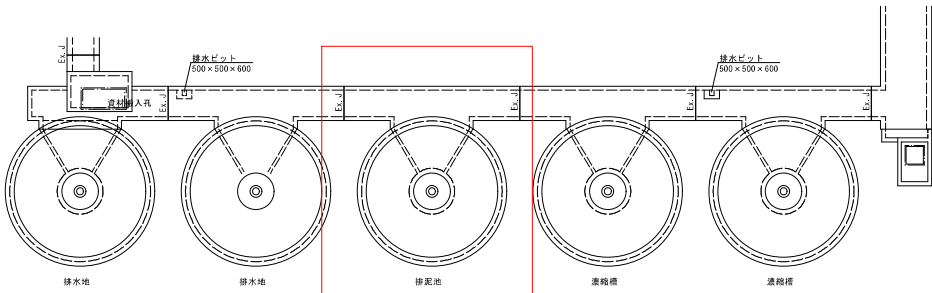

補修の種類	表示
表面被覆工	m ²
モルタル塗り工	m ²
断面修復工	m ²
ひび割れ補修工	m
塗膜防水工	m ²


種 類	表 示
遊離石灰	
写真番号	①

工 事 名	真野浄水場更新基本設計及び耐震診断業務委託				
工 事 場 所	大津市真野四丁目ほか				
設計 竣工	年 月 日				
図 面 名	設計図・竣工図		尺度	1 : 100	
用 紙 サ イ ズ	A1	全 41	枚の内	S11	枚目
図 面 名 称	真野浄水場 ⑤排泥池（外壁） 補修図				
工 事 担 当 課	大津市企業局施設部浄水管理センター浄水施設課				
課 長	課長補佐	合 議		担当者	
施 工 業 者 名					
代 表 者		現 場 代 理 人		製 図 者	
図 面 番 号				整 理 番 号	

真野浄水場 ⑤排泥池(内壁) 補修図


$$S=1/100$$

平面図 (頂板)

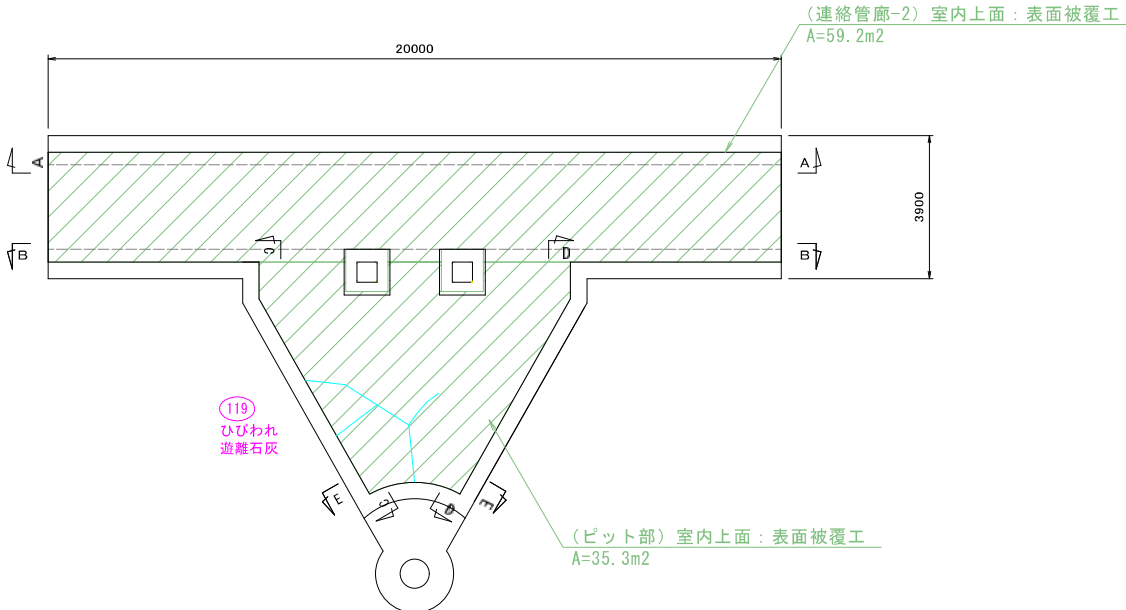


※この図は上から見た状態を平面的に表したものである。


平面图 (底版)

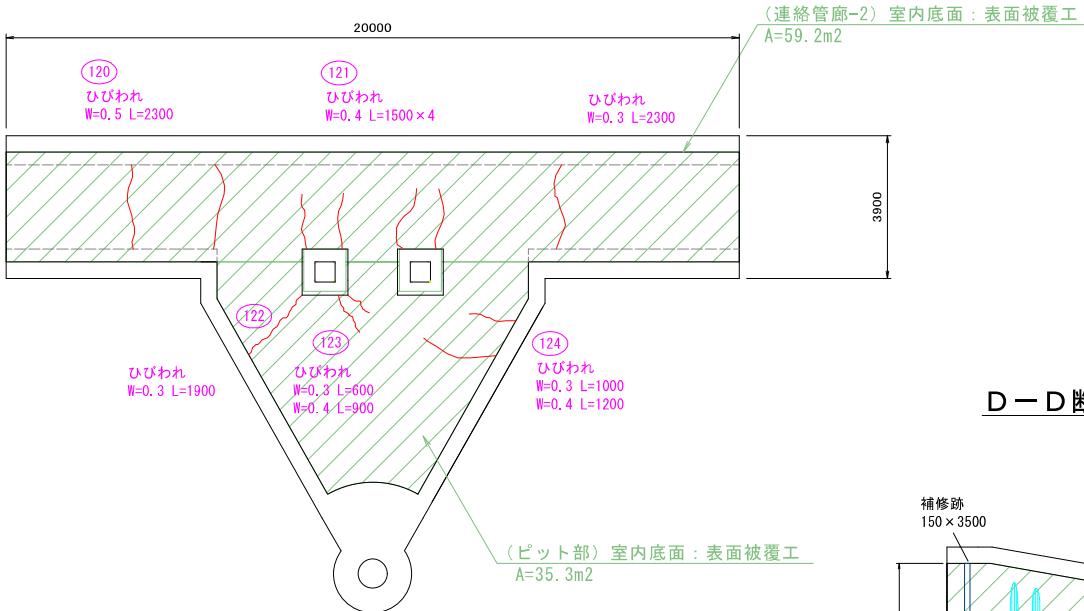


KEY-PLAN

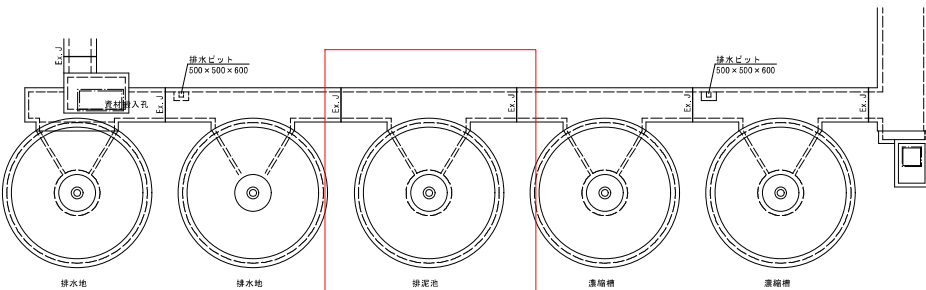


A-A 断面

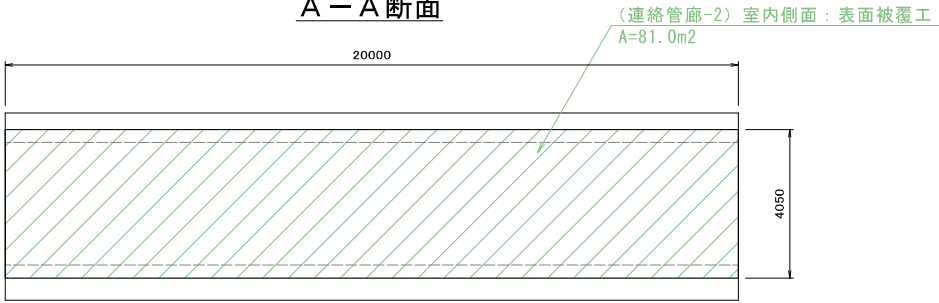


B—B 断面

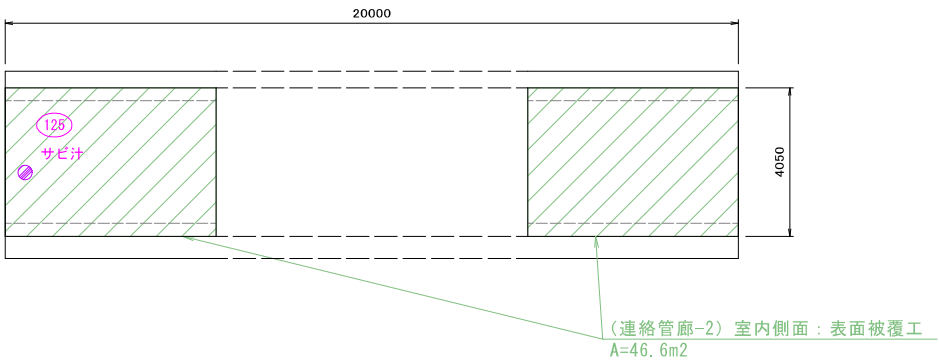



D-D 断面

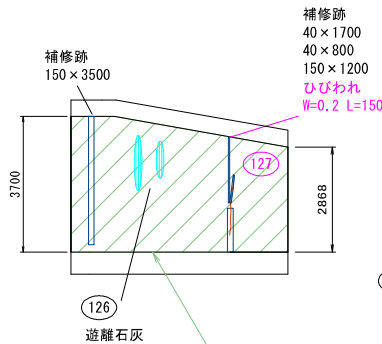

E-E 断面

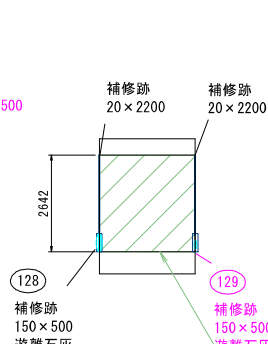

C - C 断面

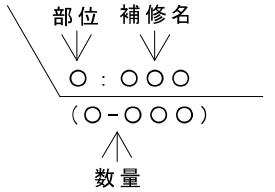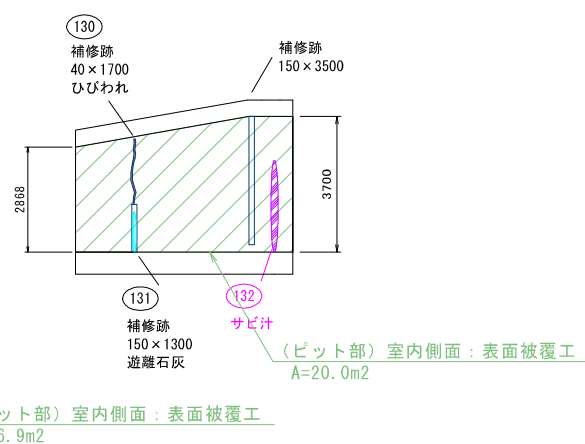

補修の種類		表示
表面被覆工	m ²	
モルタル塗り工	m ²	
断面修復工	m ²	25 豆板 1100 × 450
ひび割れ補修工	m	22 ひびわれ W=0.3 L=3000
塗膜防水工	m ²	


図面表記 凡例

種 類	表 示
ひびわれ	
石灰を伴うひびわれ	
漏水	
錆汁	
遊離石灰	
補修跡	
写真番号	①

工 事 名	真野浄水場更新基本設計及び耐震診断業務委託			
工 事 場 所	大津市真野四丁目ほか			
設計 竣工 年月日	年		月	日
図 面 名	設計図・ 竣工図	尺度	1:100	
用 紙 サ イ ズ	A1	全	41	枚の内 \$12 枚目
図 面 名 称	真野浄水場 ⑤排泥池(内壁) 補修図			
工 事 担 当 課	大津市企業局施設部浄水管理センター浄水施設課			
課 長	課長補佐	合 議		担当者
施 工 業 者 名				
代 表 者		現 場 代 理 人		製 図 者
図 面 番 号		整 理 番 号		

真野浄水場 ⑥濃縮槽（外壁） 補修図

S=1/100

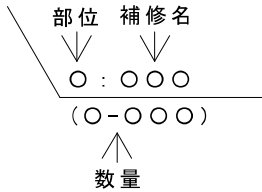


立面図（地上部）


A-B 立面図



B-C 立面図

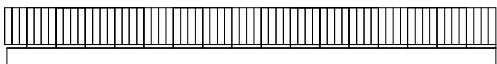


C-D 立面図

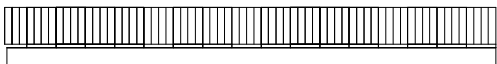


D-A 立面図




B-D断面

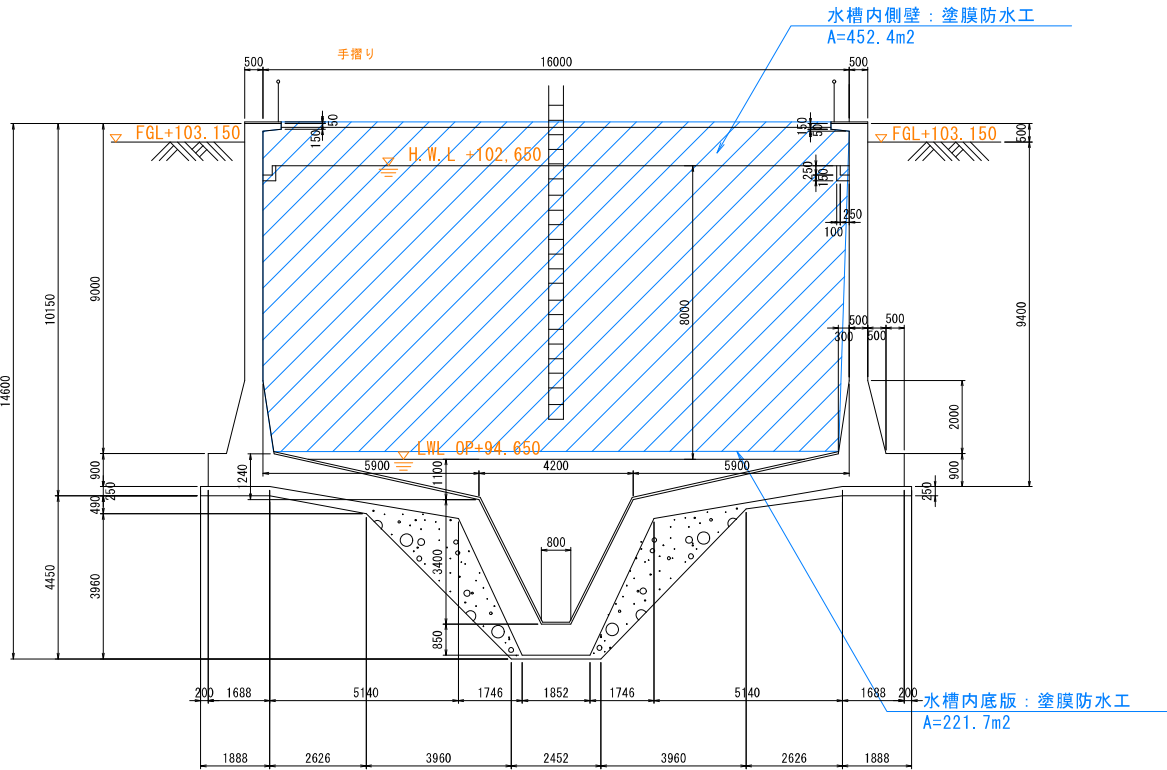

平面図（地上部上面）

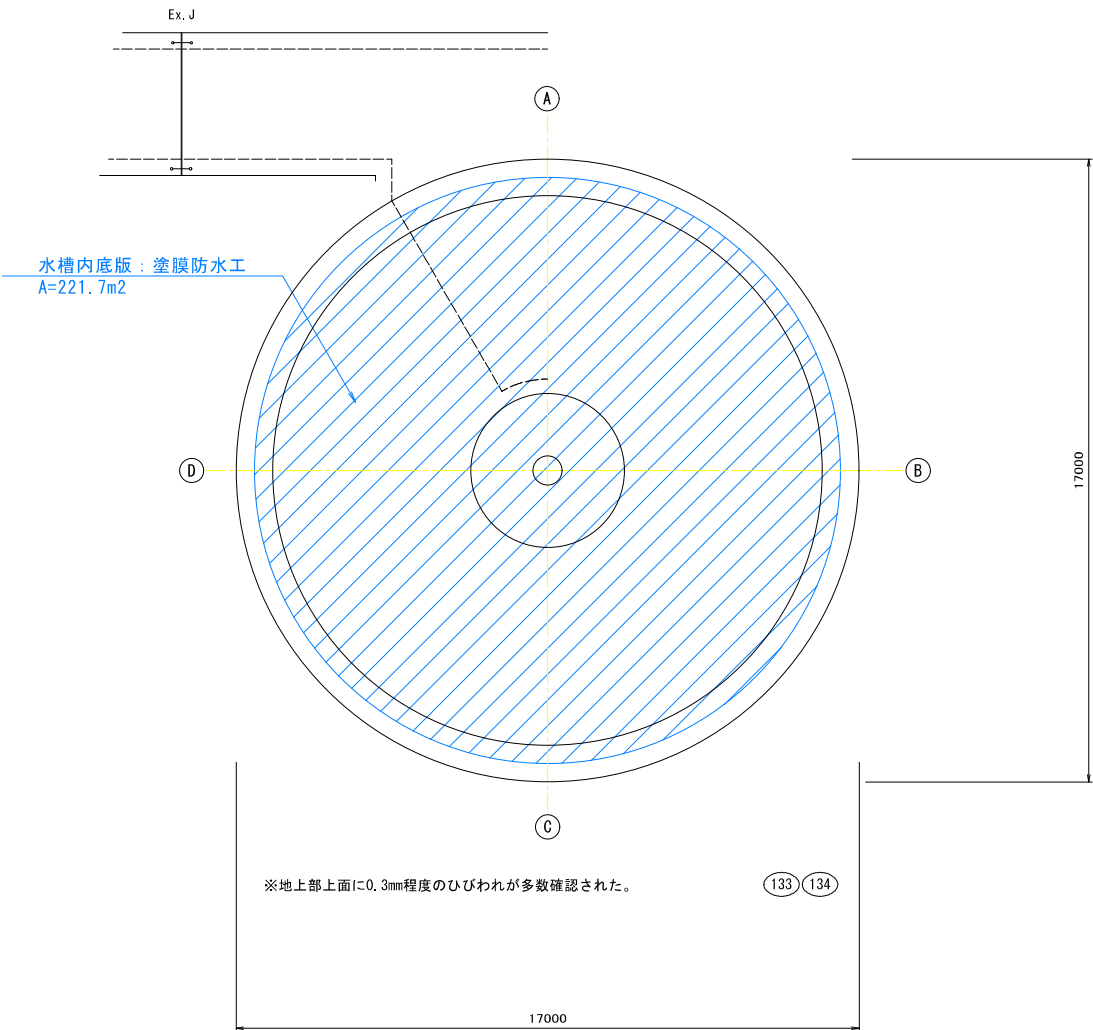

KEY-PLAN

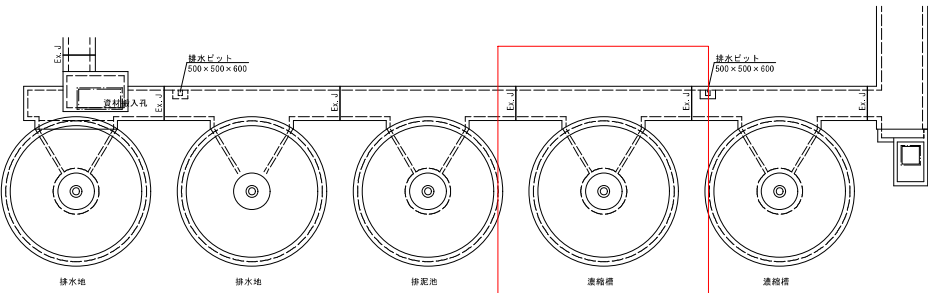

補修の種類	表示
表面被覆工	m ²
モルタル塗り工	m ²
断面修復工	m ²
ひび割れ補修工	m
塗膜防水工	m ²


種 類	表 示
ひびわれ	
写真番号	①

工 事 名		真野浄水場更新基本設計及び耐震診断業務委託			
工 事 場 所		大津市真野四丁目ほか			
設計 竣工 年 月 日		年 月 日			
図 面 名		設計図・竣工図		尺度	1 : 100
用 紙 サ イ ズ		A1	全 41	枚の内	S13 枚目
図 面 名 称		真野浄水場 ⑥濃縮槽(外壁) 補修図			
工 事 担 当 課		大津市企業局施設部浄水管理センター浄水施設課			
課 長		課長補佐		合 議	
				担当者	
施 工 業 者 名					
代 表 者		現 場 代 理 人		製 図 者	
図 面 番 号		整 理 番 号			

真野浄水場 ⑥濃縮槽(内壁) 補修図


S=1/100

平面図（頂板）

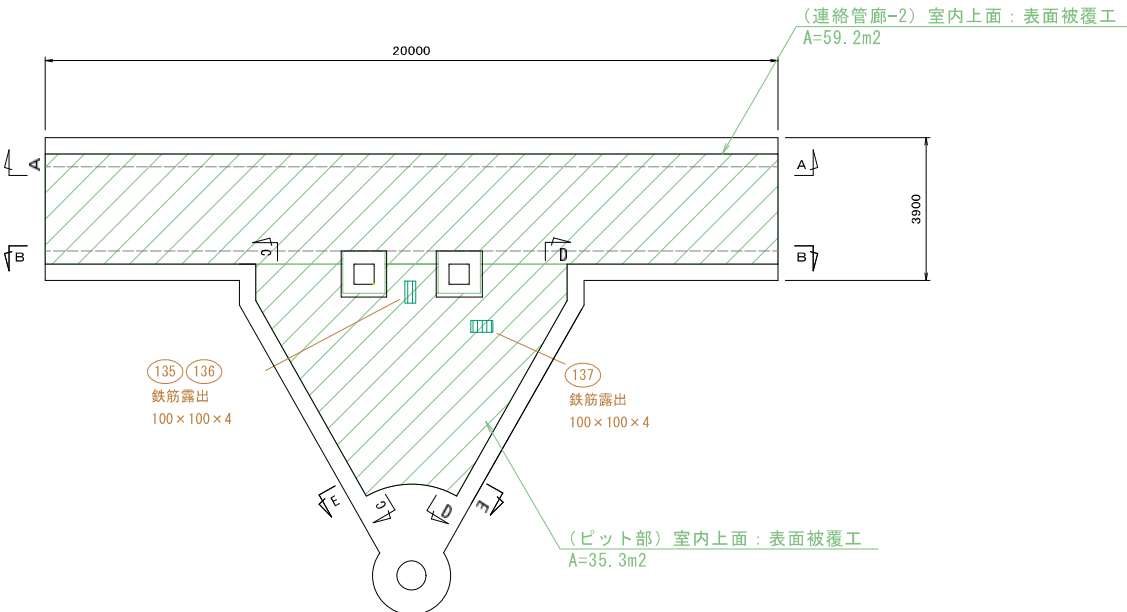


※この図は上から見た状態を平面的に表したものである。


平面図（底版）

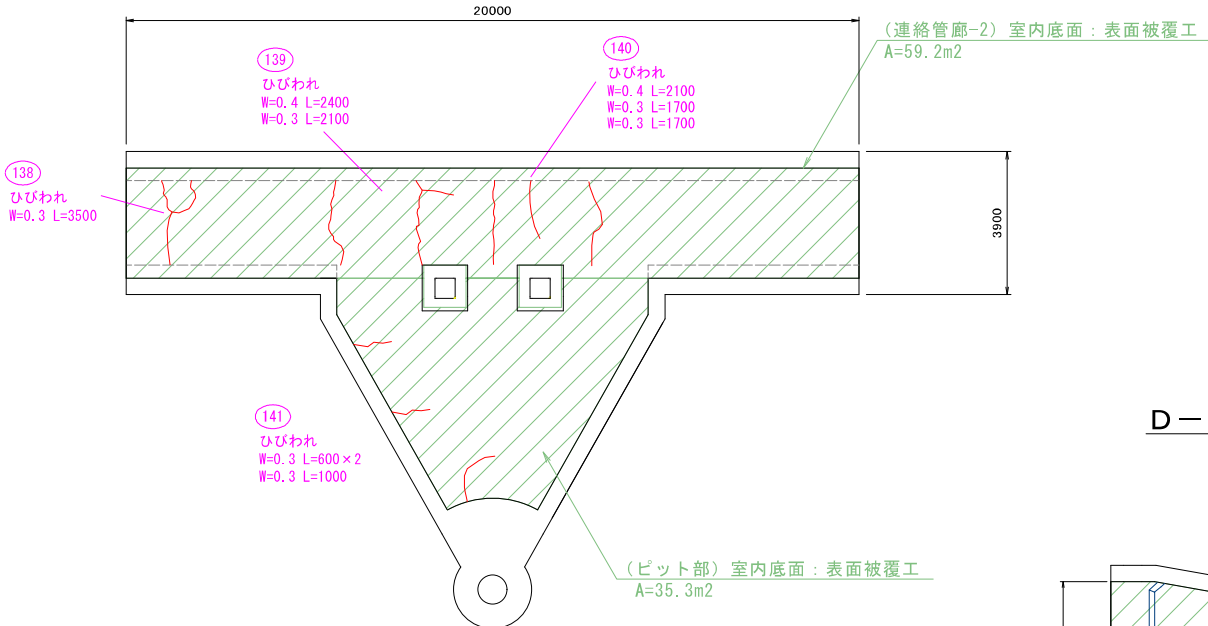


KEY-PLAN

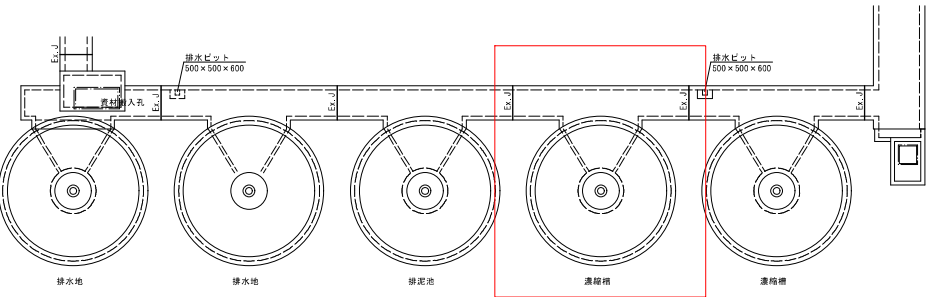


A-A断面

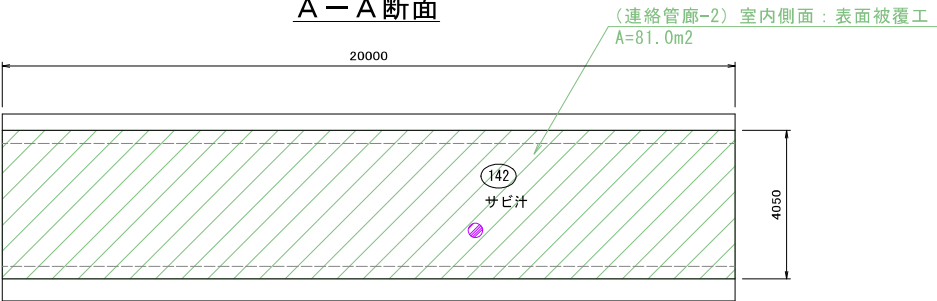


B-B断面

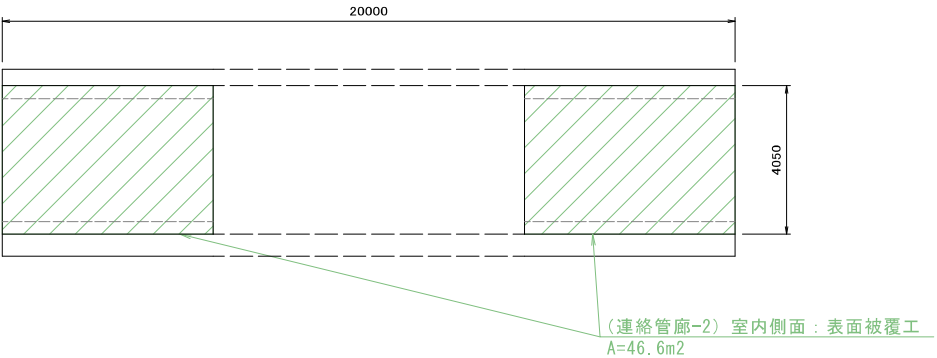


D-D断面

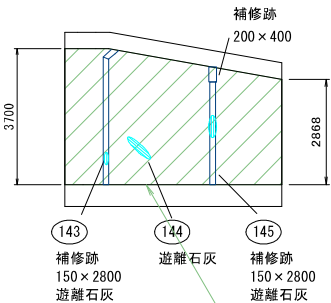

E-E断面

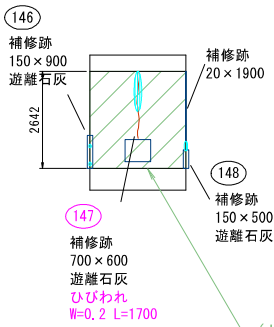


C-C断面

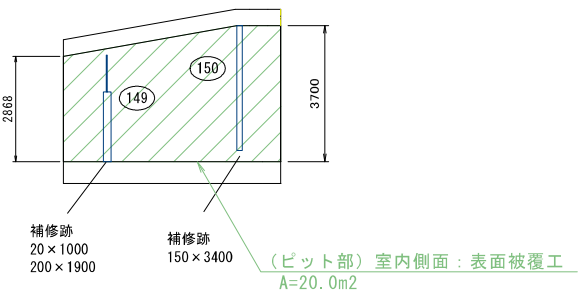

(ピット部) 室内側面: 表面被覆工 A=20.0m2

(ピット部) 室内側面: 表面被覆工 A=6.9m2

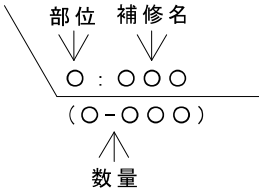


補修の種類	表示
表面被覆工	m ²
モルタル塗り工	m ²
断面修復工	m ² (25) 豆板 1100×450
ひび割れ補修工	m (22) ひびわれ W=0.3 L=3000
塗膜防水工	m ²

種 類	表 示
ひびわれ	
鉄筋露出	
錆汁	
遊離石灰	
補修跡	
写真番号	①

工 事 名	真野浄水場更新基本設計及び耐震診断業務委託				
工 事 場 所	大津市真野四丁目ほか				
設計 竣工 年月日	年 月 日				
図 面 名	設計図・竣工図		尺度	1 : 100	
用 紙 サ イ ズ	A1	全 41	枚の内	S14 枚目	
図 面 名 称	真野浄水場 ⑥濃縮槽(内壁) 補修図				
工 事 担 当 課	大津市企業局施設部浄水管理センター浄水施設課				
課 長	課長補佐	合 議		担当者	
施 工 業 者 名					
代 表 者		現 場 代 理 人		製 図 者	
図 面 番 号				整 理 番 号	

真野浄水場 ⑦連絡管廊-2 補修図


S=1/100

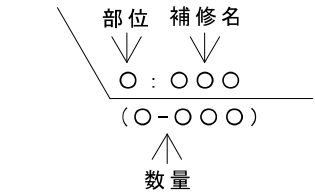


補修の種類	表示
表面被覆工	m ²
モルタル塗り工	m ²
断面修復工	m ² (25) 豆板 1100×450
ひび割れ補修工	m (22) ひびわれ W=0.3 L=3000
塗膜防水工	m ²

種 類	表 示
ひびわれ	
遊離石灰	
写真番号	(1)


平面図（頂板）

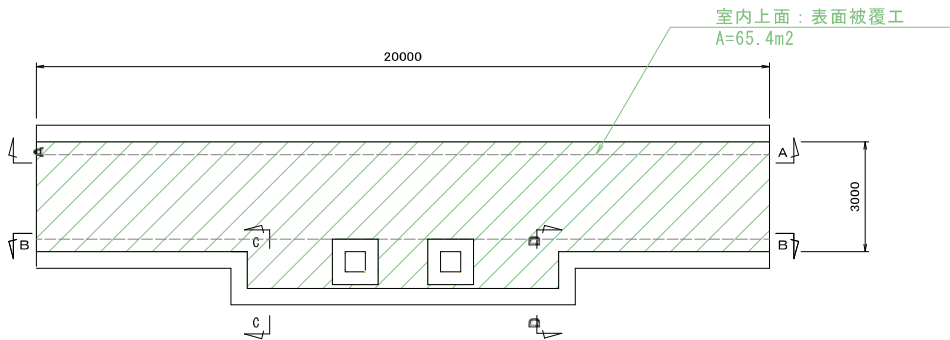


B－B断面

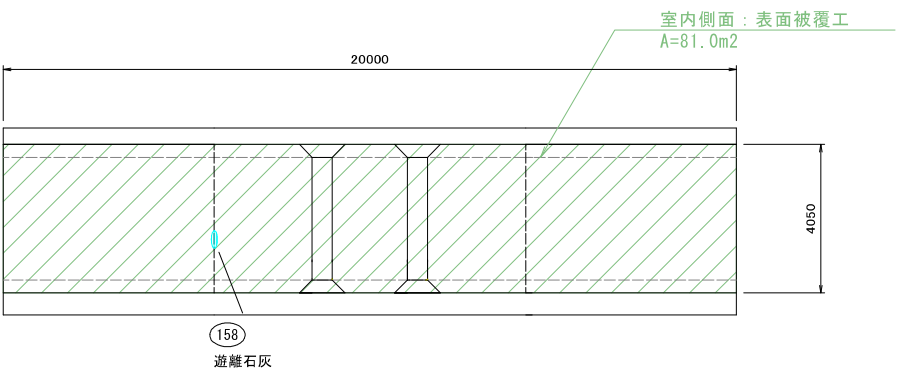

平面図（底板）

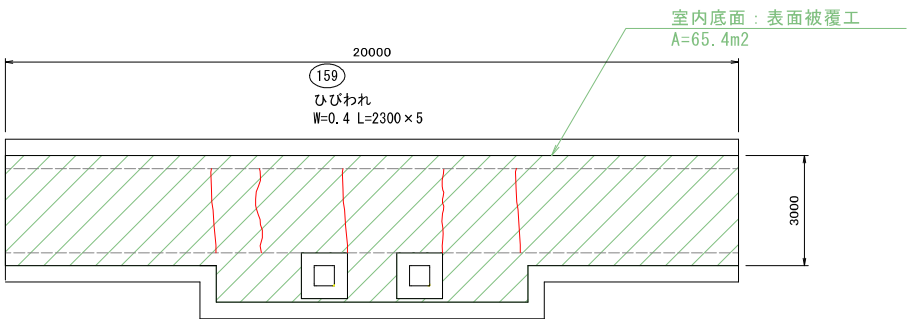

A－A断面

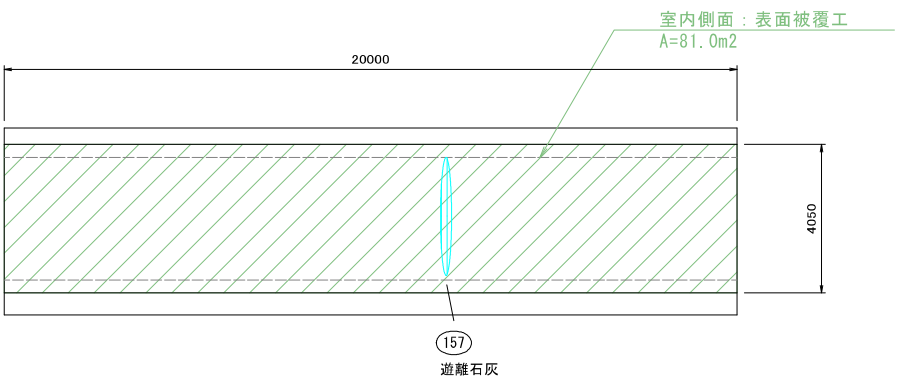


C－C断面



D－D断面




KEY-PLAN

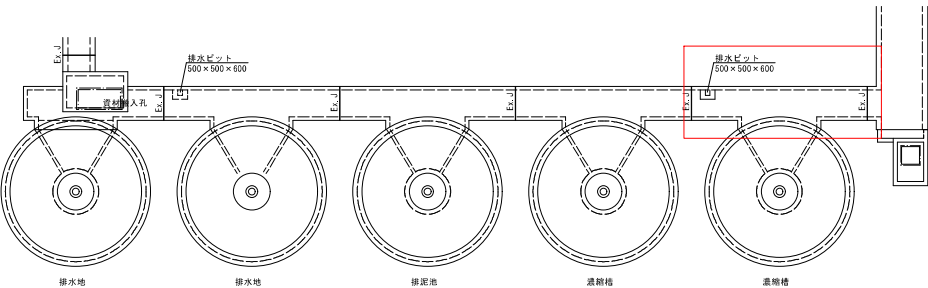

工 事 名	真野浄水場更新基本設計及びび耐震診断業務委託				
工 事 場 所	大津市真野四丁目ほか				
設計 年月日	年 月 日				
図 面 名	設計図・竣工図		尺度	1 : 100	
用 紙 サ イ ズ	A1	全 41	枚の内	S15	枚目
図 面 名 称	真野浄水場 ⑦連絡管廊-2 補修図				
工 事 担 当 課	大津市企業局施設部浄水管理センター浄水施設課				
課 長	課長補佐	合 議		担当者	
施 工 業 者 名					
代 表 者	現 場 代 理 人		製 図 者		
図 面 番 号			整 理 番 号		

真野浄水場 ⑧連絡管廊-3 補修図


S=1/100

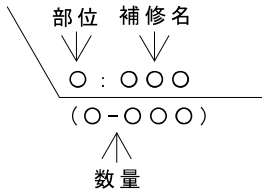


補修の種類	表示
表面被覆工	m ²
モルタル塗り工	m ²
断面修復工	m ²
ひび割れ補修工	m
塗膜防水工	m ²

種 類	表 示
ひびわれ	
漏水	
錆汁	
写真番号	①


平面図（頂板）

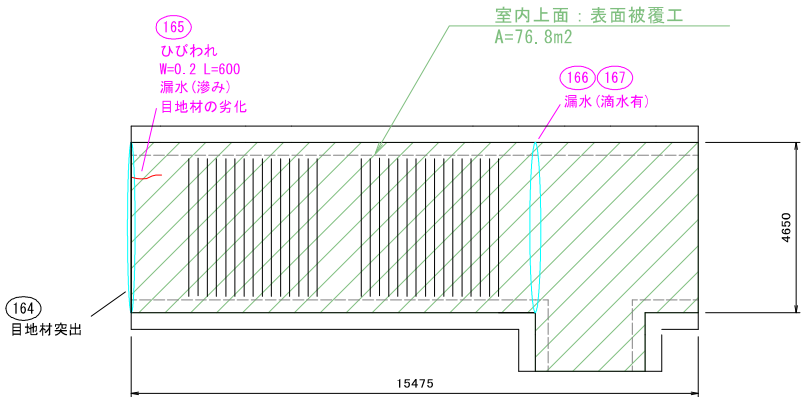


平面図（底版）

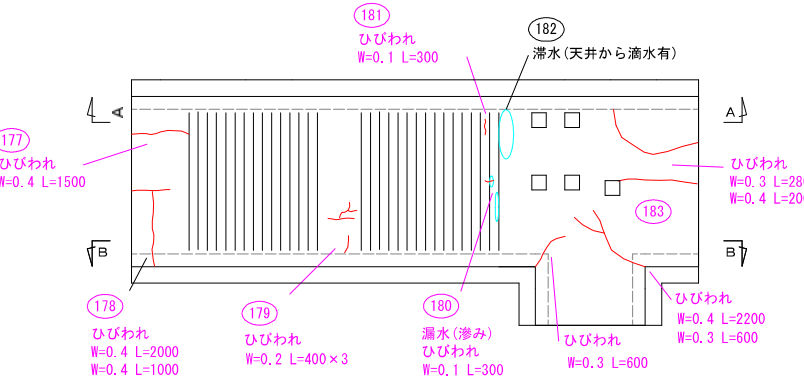


A-A断面

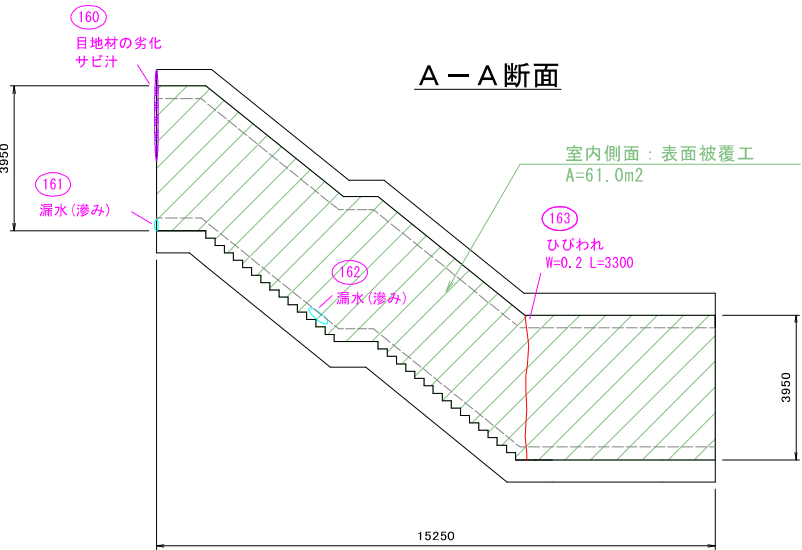

B-B断面

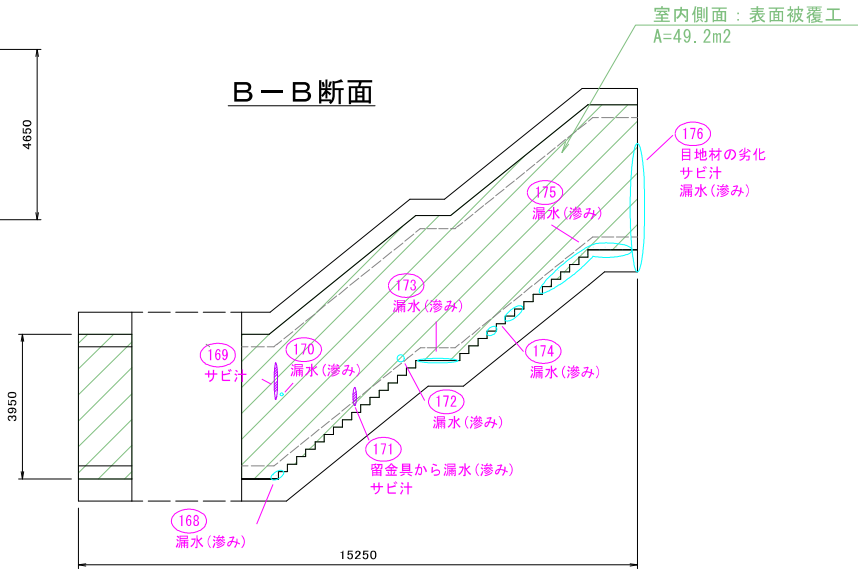


KEY-PLAN

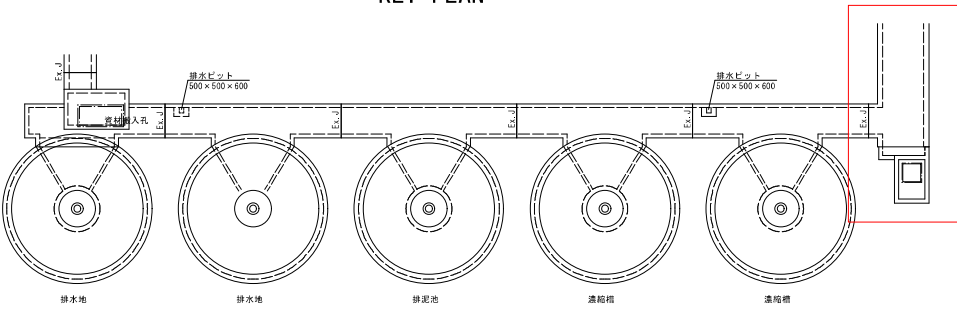

工 事 名	真野浄水場更新基本設計及び耐震診断業務委託		
工 事 場 所	大津市真野四丁目ほか		
設計 竣工 年 月 日	年 月 日		
図 面 名	設計図・竣工図	尺度	1 : 100
用 紙 サ イ ズ	A1	全 41 枚の内	S16 枚目
図 面 名 称	真野浄水場 ⑧連絡管廊-3 補修図		
工 事 担 当 課	大津市企業局施設部浄水管理センター浄水施設課		
課 長	課長補佐	合 議	担当者
施 工 業 者 名			
代 表 者	現 場 代 理 人	製 図 者	
図 面 番 号			整 理 番 号

真野浄水場 ⑨取水井 補修図

S=1/100

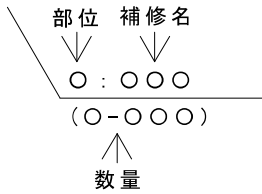


補 修 の 種 類		表 示
表面被覆工	m ²	
モルタル塗り工	m ²	
断面修復工	m ²	豆板 1100×450
ひび割れ補修工	m	ひびわれ W=0.3 L=3000
塗膜防水工	m ²	

図面表記 凡例	
種 類	表 示
ひびわれ	
鉄筋露出	
写真番号	


立面図（地上部）

平面図（地上部上面）


A-B 立面図

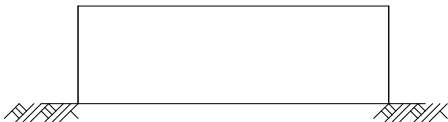


B-C 立面図

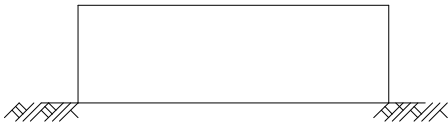

C-D 立面図

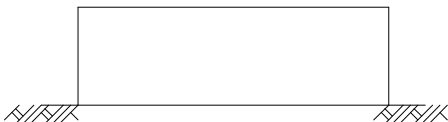


D-A 立面図

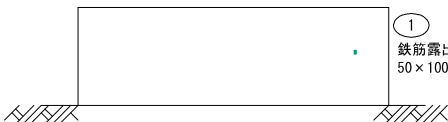

壁面円周上にモルタルのひびわれ、剥がれが局部的に見られる。

② ③

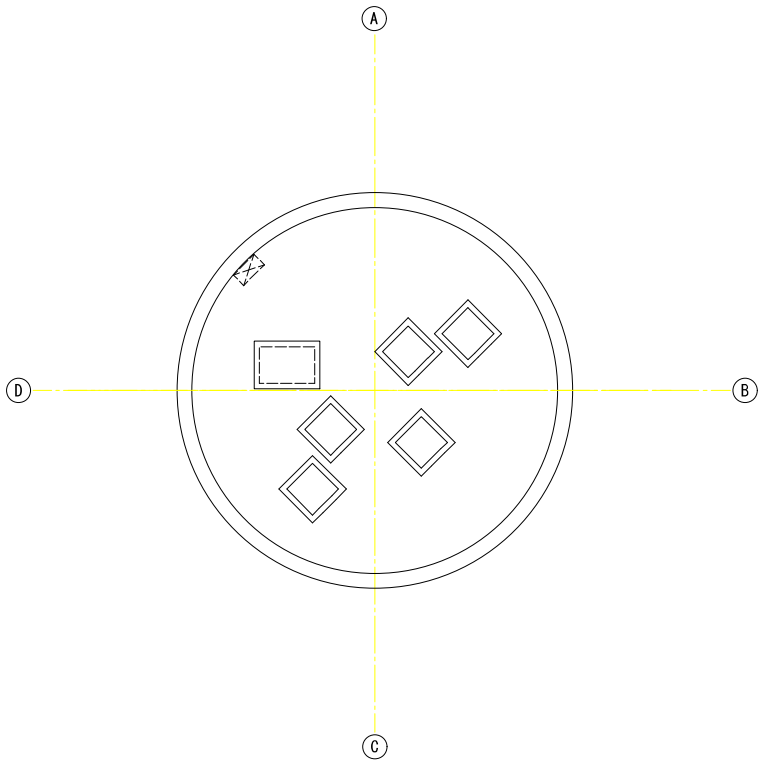


損傷なし

工 事 名	真野浄水場更新基本設計及び耐震診断業務委託		
工 事 場 所	大津市真野四丁目ほか		
設計 竣工 年月日	年 月 日		
図 面 名	設計図 - 竣工図 =	尺度	1 : 100
用 紙 サ イ ズ	A1	全 41 枚の内	S17 枚目
図 面 名 称	真野浄水場 ⑨取水井 補修図		
工 事 担 当 課	大津市企業局施設部浄水管理センター浄水施設課		
課 長	課長補佐	合 議	担当者
施 工 業 者 名			
代 表 者	現 場 代 理 人	製 図 者	
図 面 番 号			整 理 番 号

真野浄水場 ⑨取水井 補修図

S=1/100

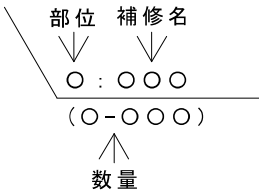


補修の種類	表示
表面被覆工	m ²
モルタル塗り工	m ²
断面修復工	m ² 豆板 1100×450
ひび割れ補修工	m ひびわれ W=0.3 L=3000
塗膜防水工	m ²


図面表記 凡例	
種類	表示
ひびわれ	
うき	
写真番号	

立面展開図（地上部）


A-B 立面図

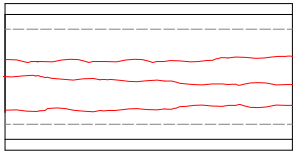


B-C 立面図

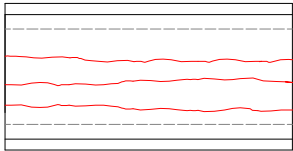

C-D 立面図

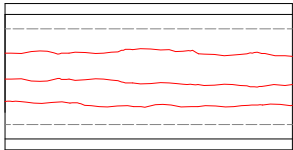


D-A 立面図

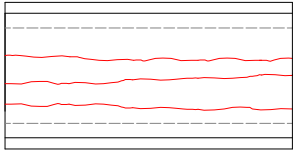

壁面円周上に1.0mm程度のひびわれが確認された。
ハンチ部全体に0.4mm程度の縦方向ひびわれが多数確認された。


④ ~ ⑥
⑦ ⑧

平面図（スラブ）

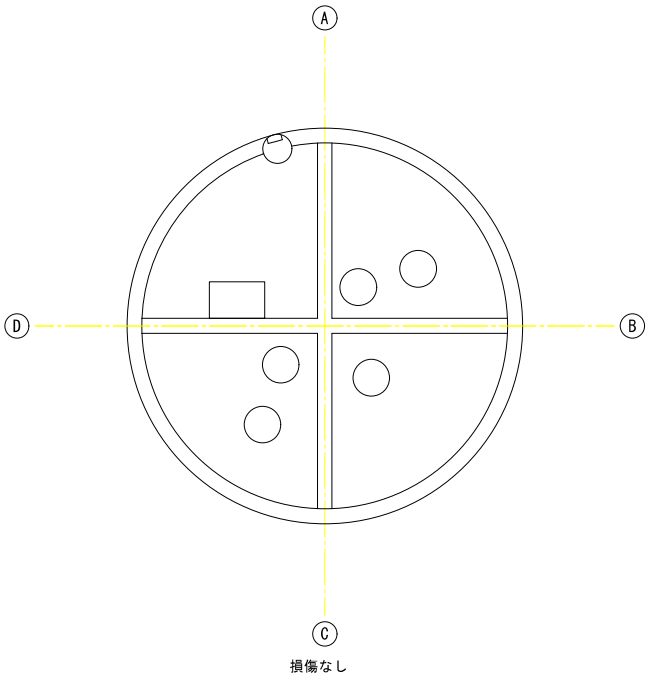

※この図は上から見た状態を平面的に表したものである。

平面図（底版）

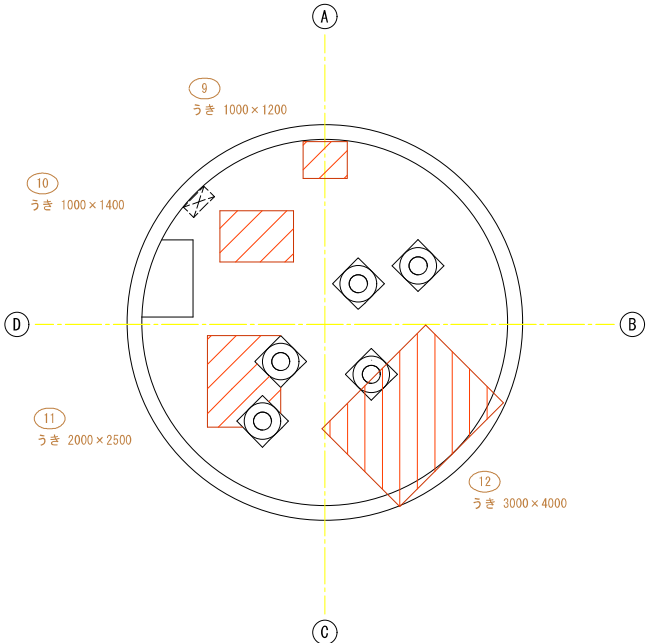

工 事 名	真野浄水場更新基本設計及び耐震診断業務委託		
工 事 場 所	大津市真野四丁目ほか		
設計 年月日	年	月	日
図 面 名	設計図・竣工図	尺度	1 : 100
用 紙 サ イ ズ	A1	全 41 枚の内	S18 枚目
図 面 名 称	真野浄水場 ⑨取水井 補修図		
工 事 担 当 課	大津市企業局施設部浄水管理センター浄水施設課		
課 長	課長補佐	合 議	担当者
施 工 業 者 名			
代 表 者	現 場 代 理 人	製 図 者	
図 面 番 号		整 理 番 号	