


凡例

内面防水塗装範囲： 

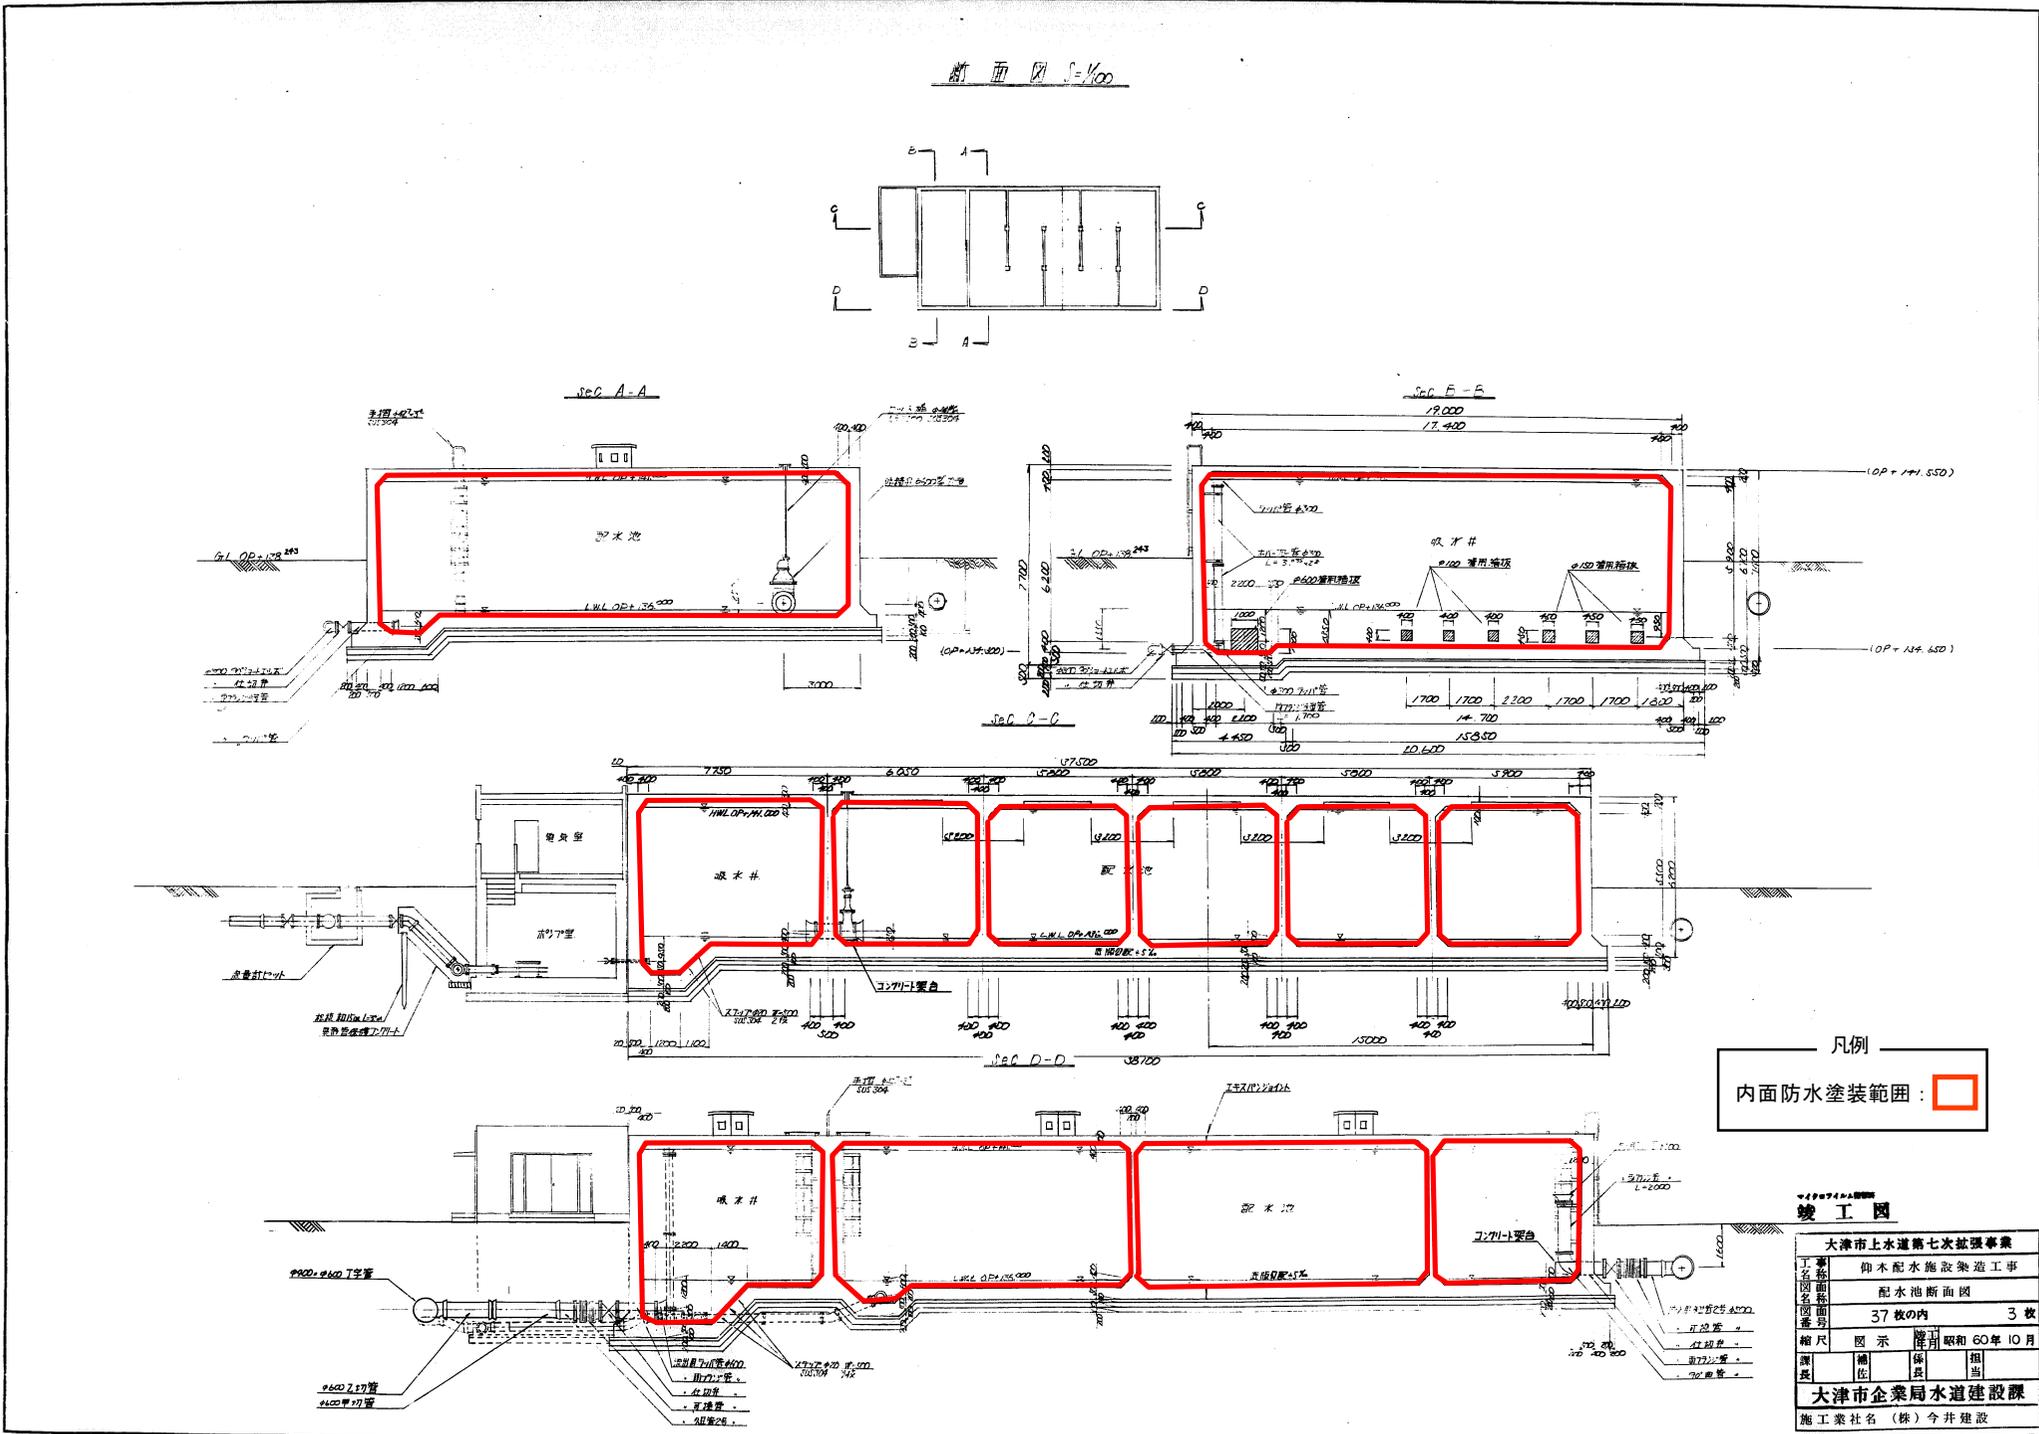

竣工図

大津市上水道第七次拡張事業			
工事名	仰木配水施設築造工事		
図面名称	配水池断面図		
図面番号	37枚の内	3枚	
縮尺	図示	採用	昭和60年10月
調査	補佐	編集	担当
大津市企業局水道建設課			
施工業社名(株)今井建設			