大津駅西第一土地区画整理事業　画地出来形確認測量原図　ＢＮＯ．１　その２　縮尺１：５００

令和元年十月

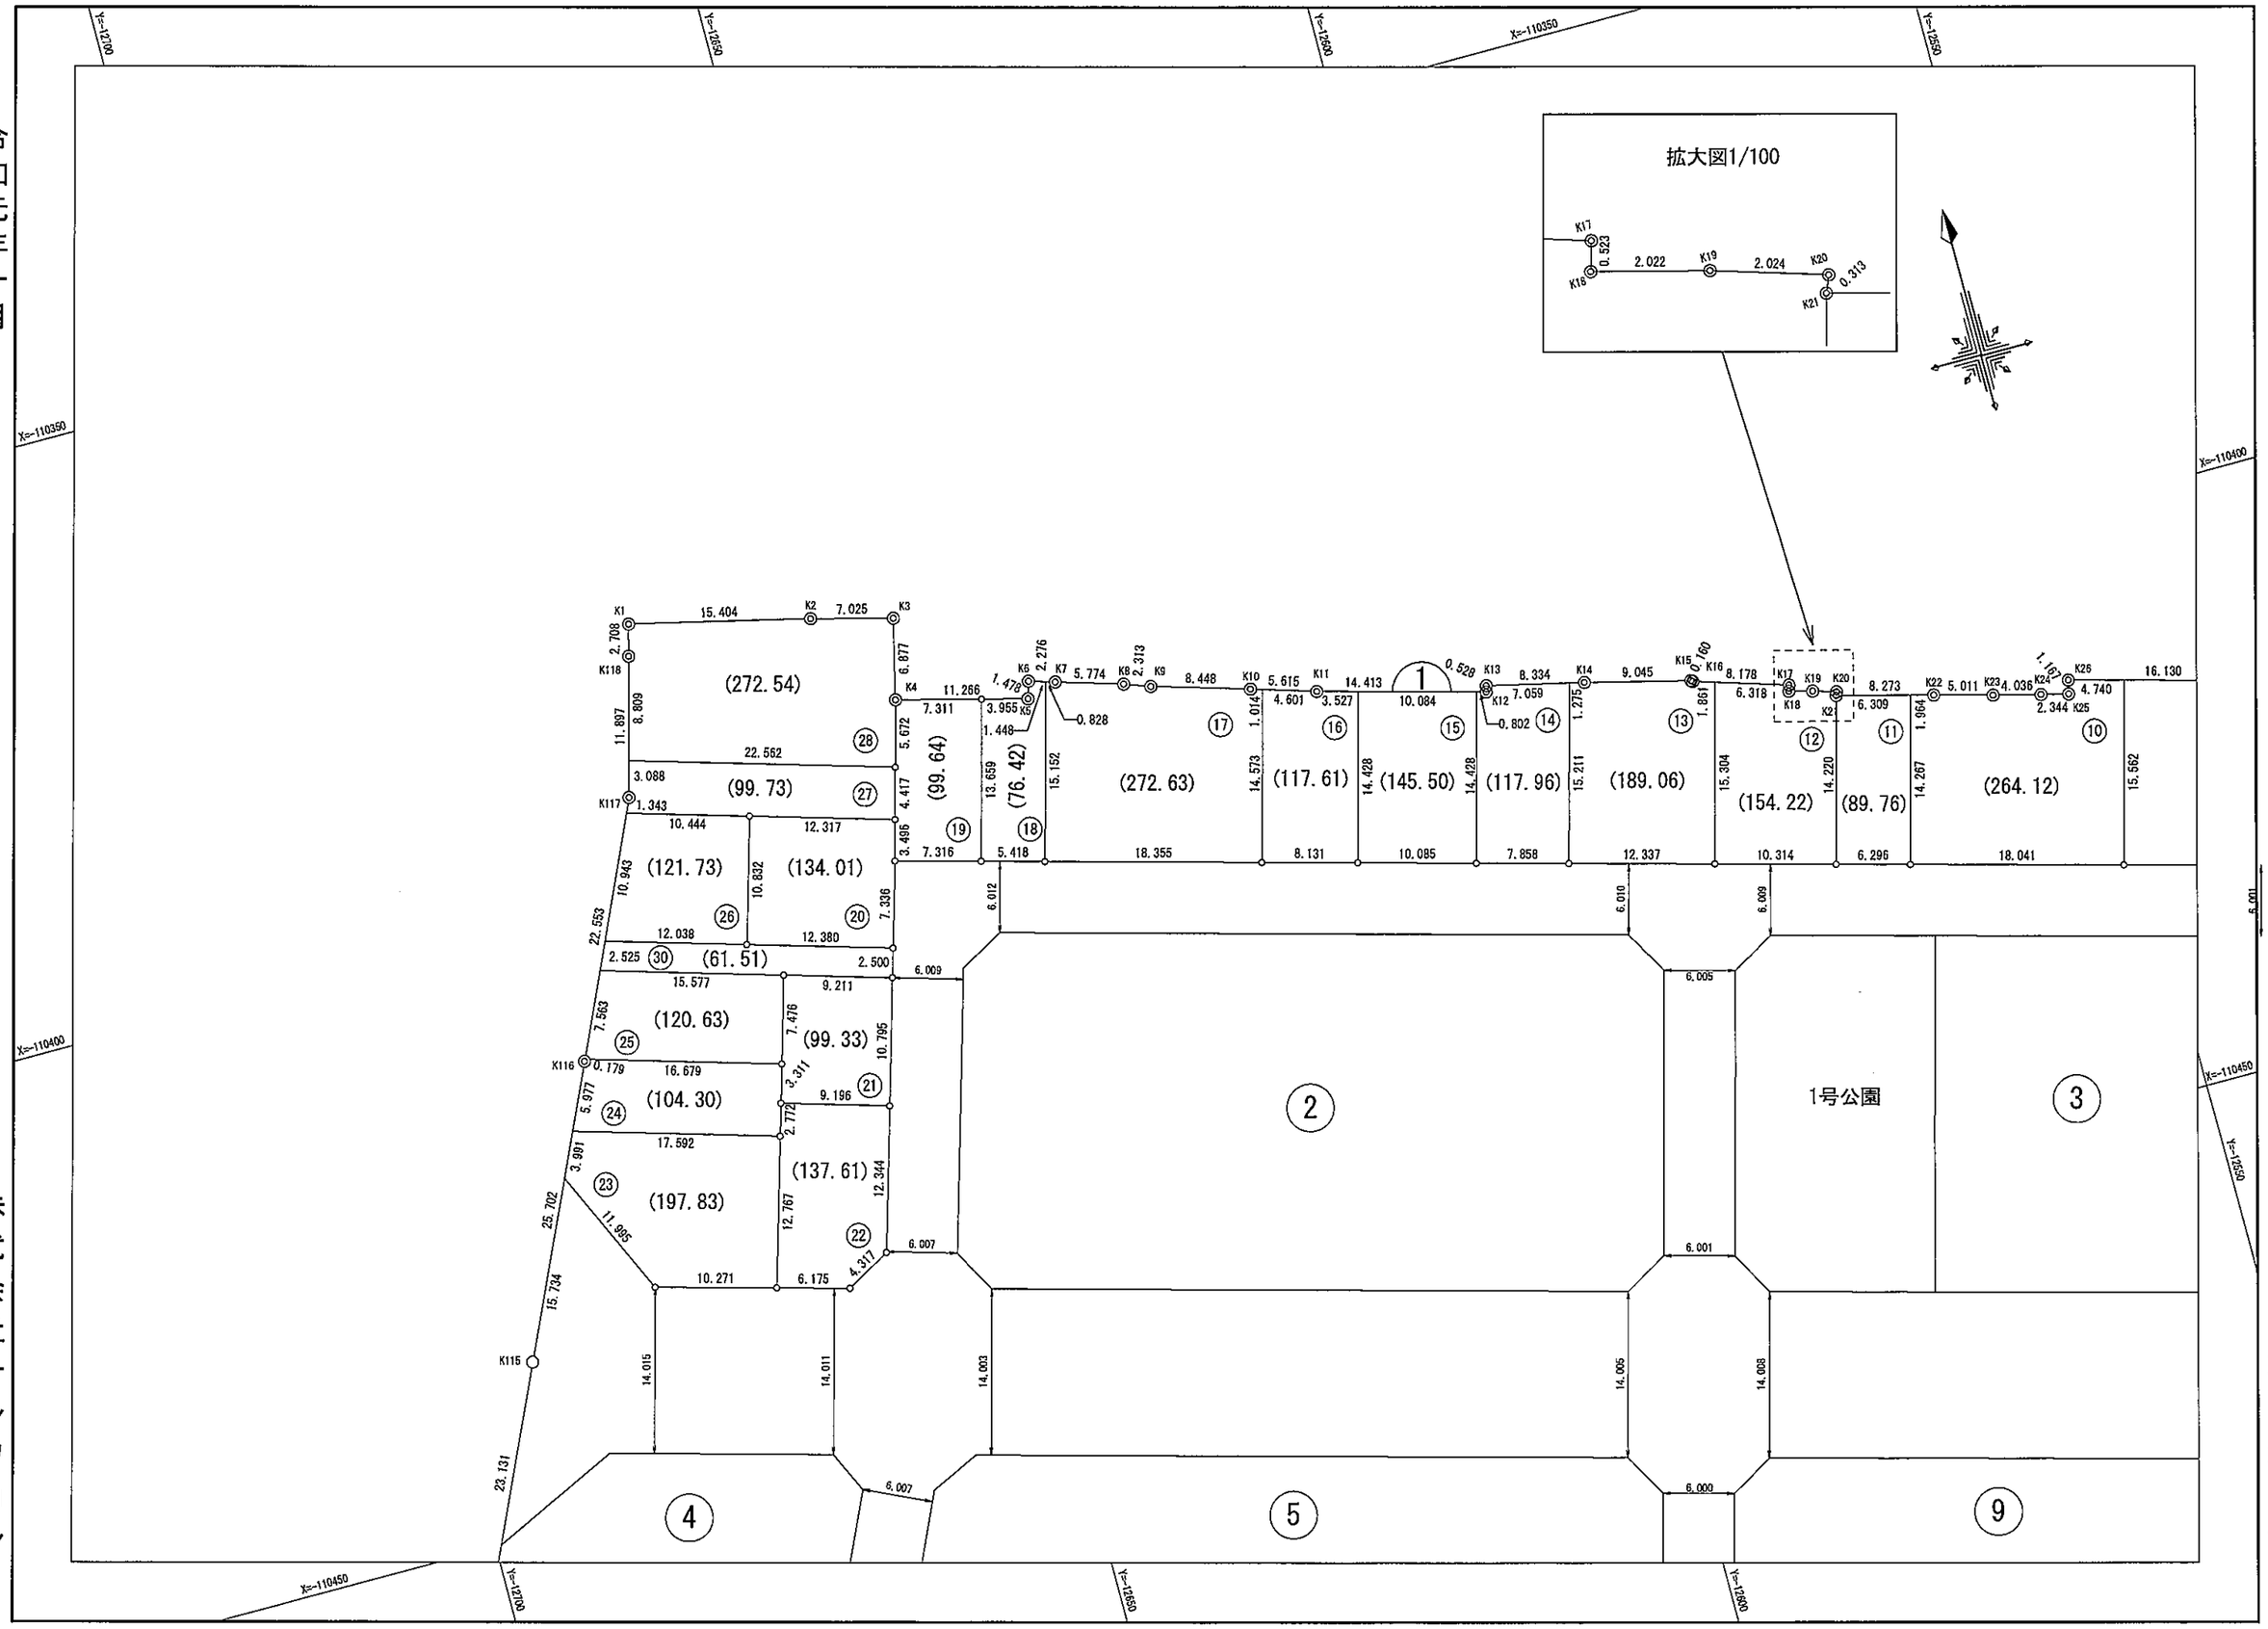

株式会社サンワコン

大津市