# 大津駅西第一土地区画整理事業　画地出来形確認測量原図　ＢＮＯ．９　　縮尺１：５００

令和元年十月

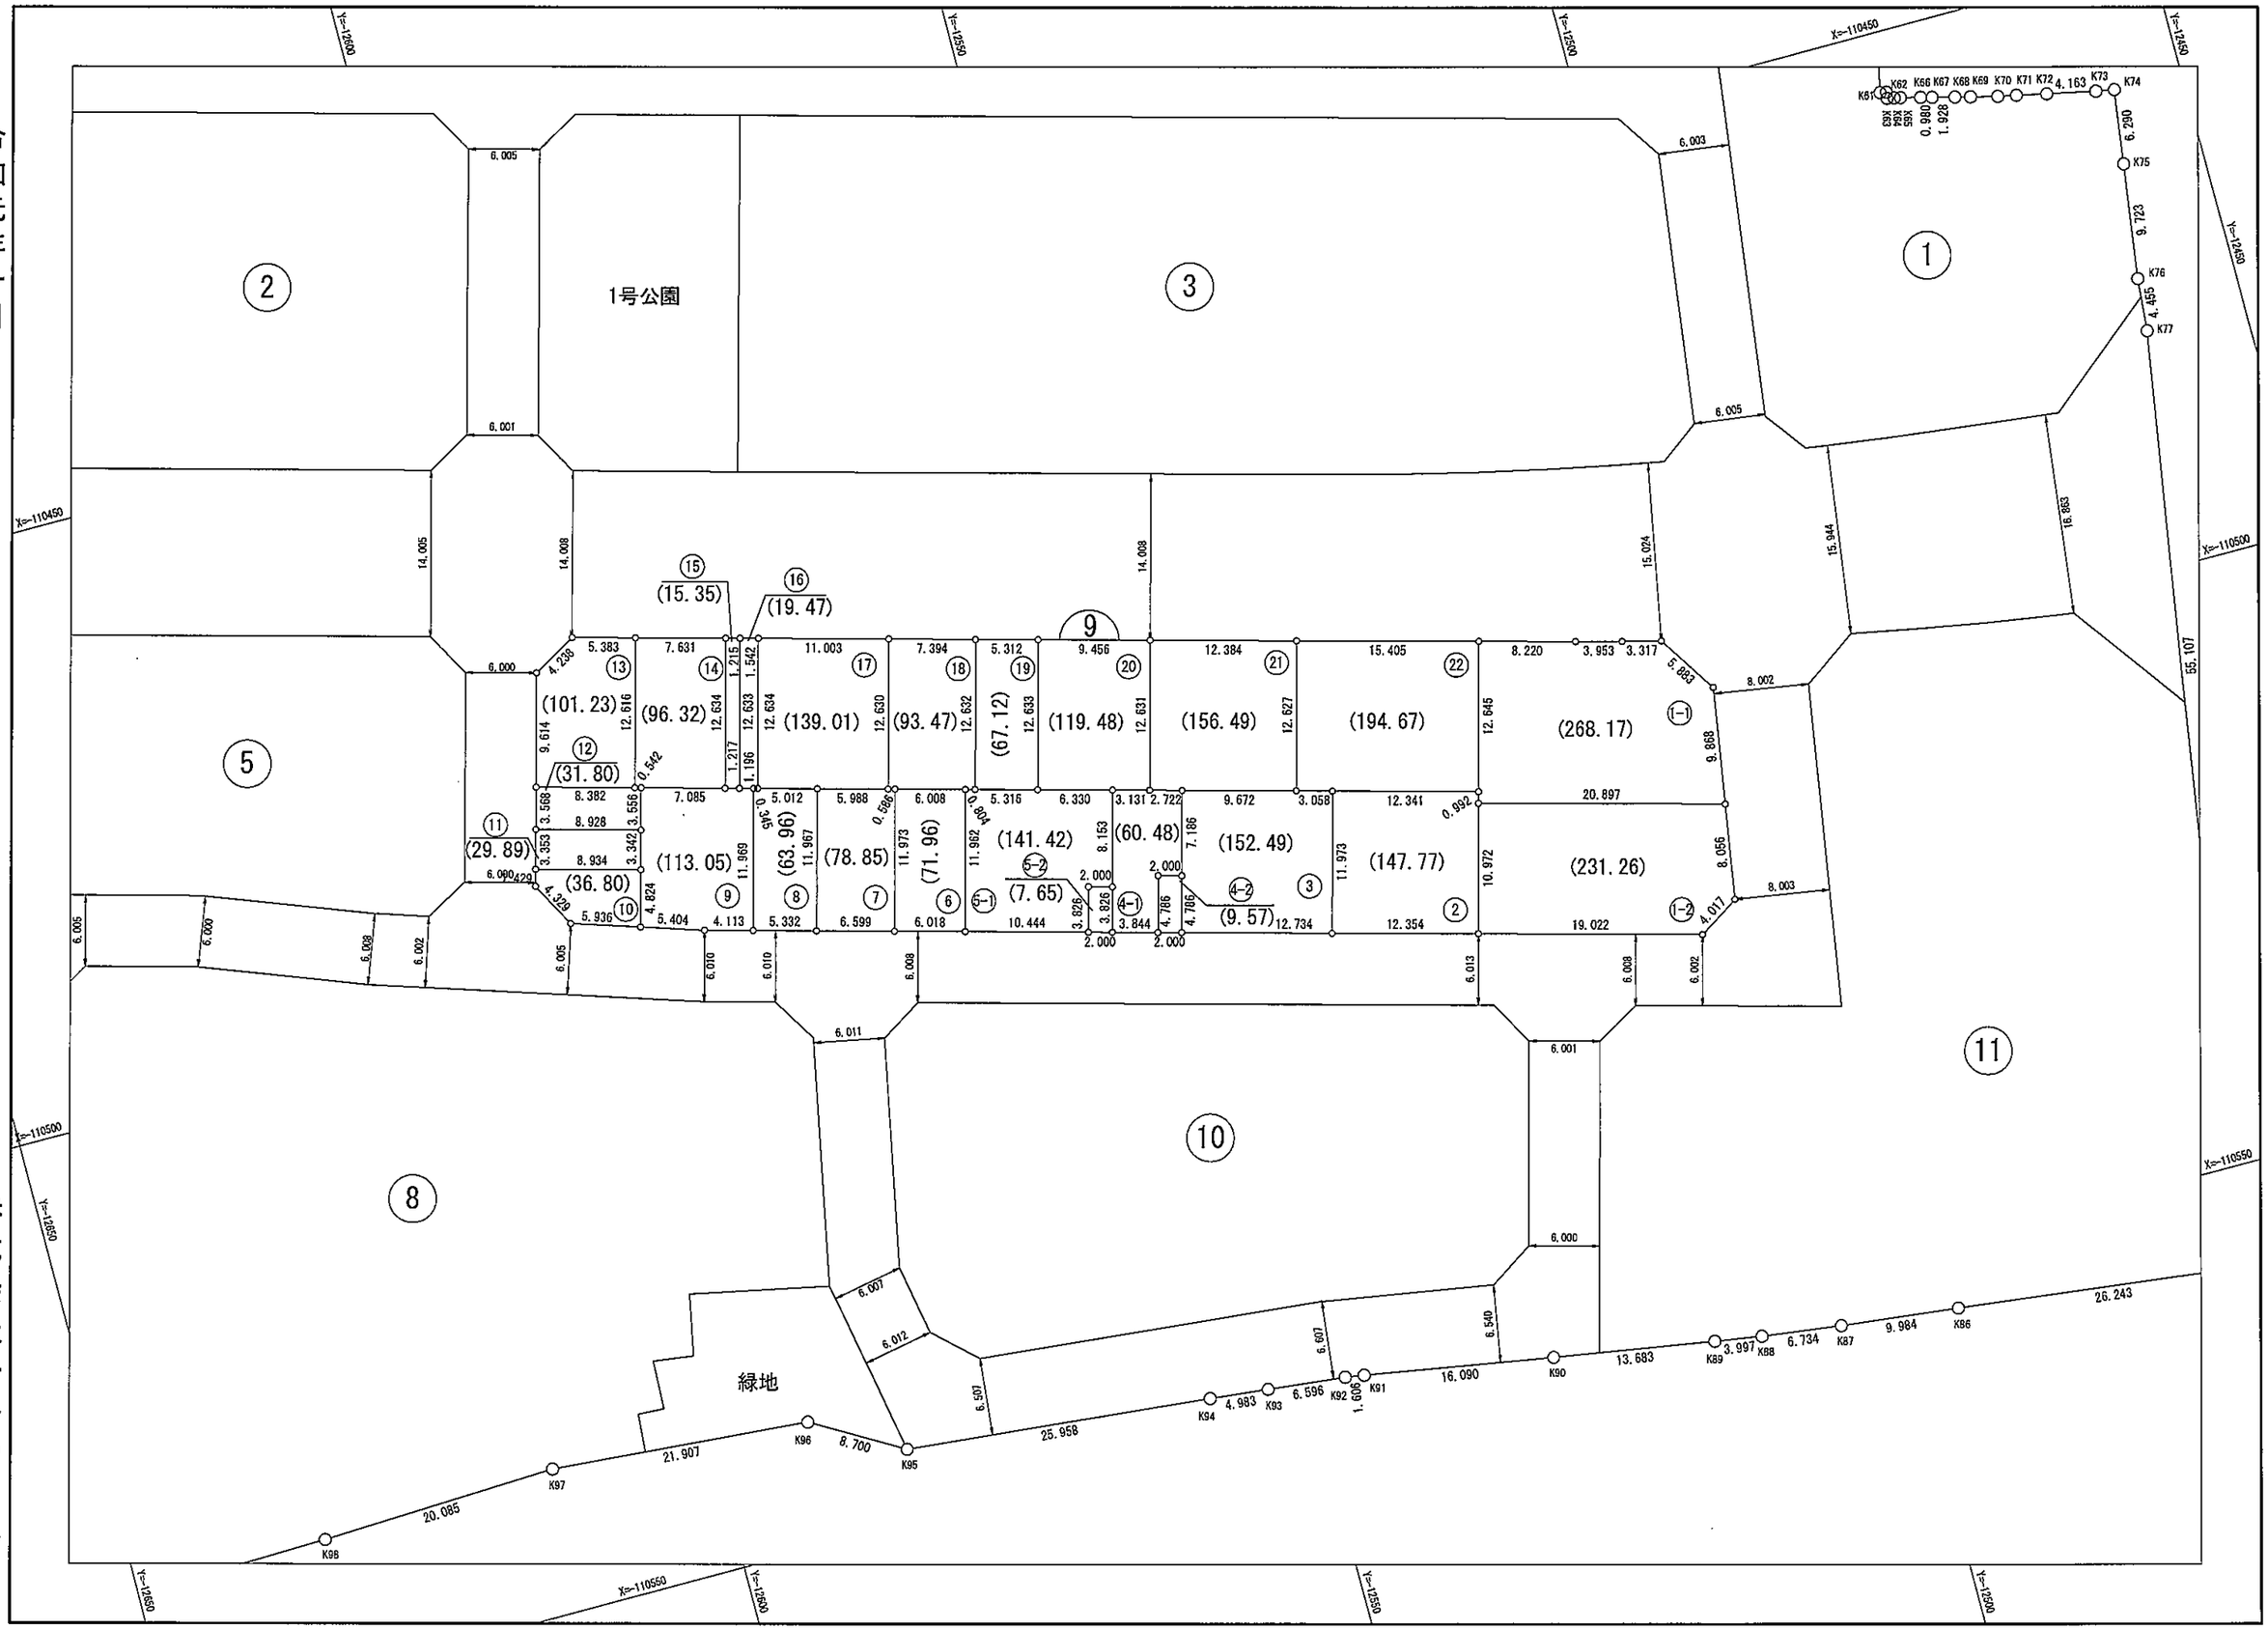


株式会社サンワコン

大津市