汚泥処理棟

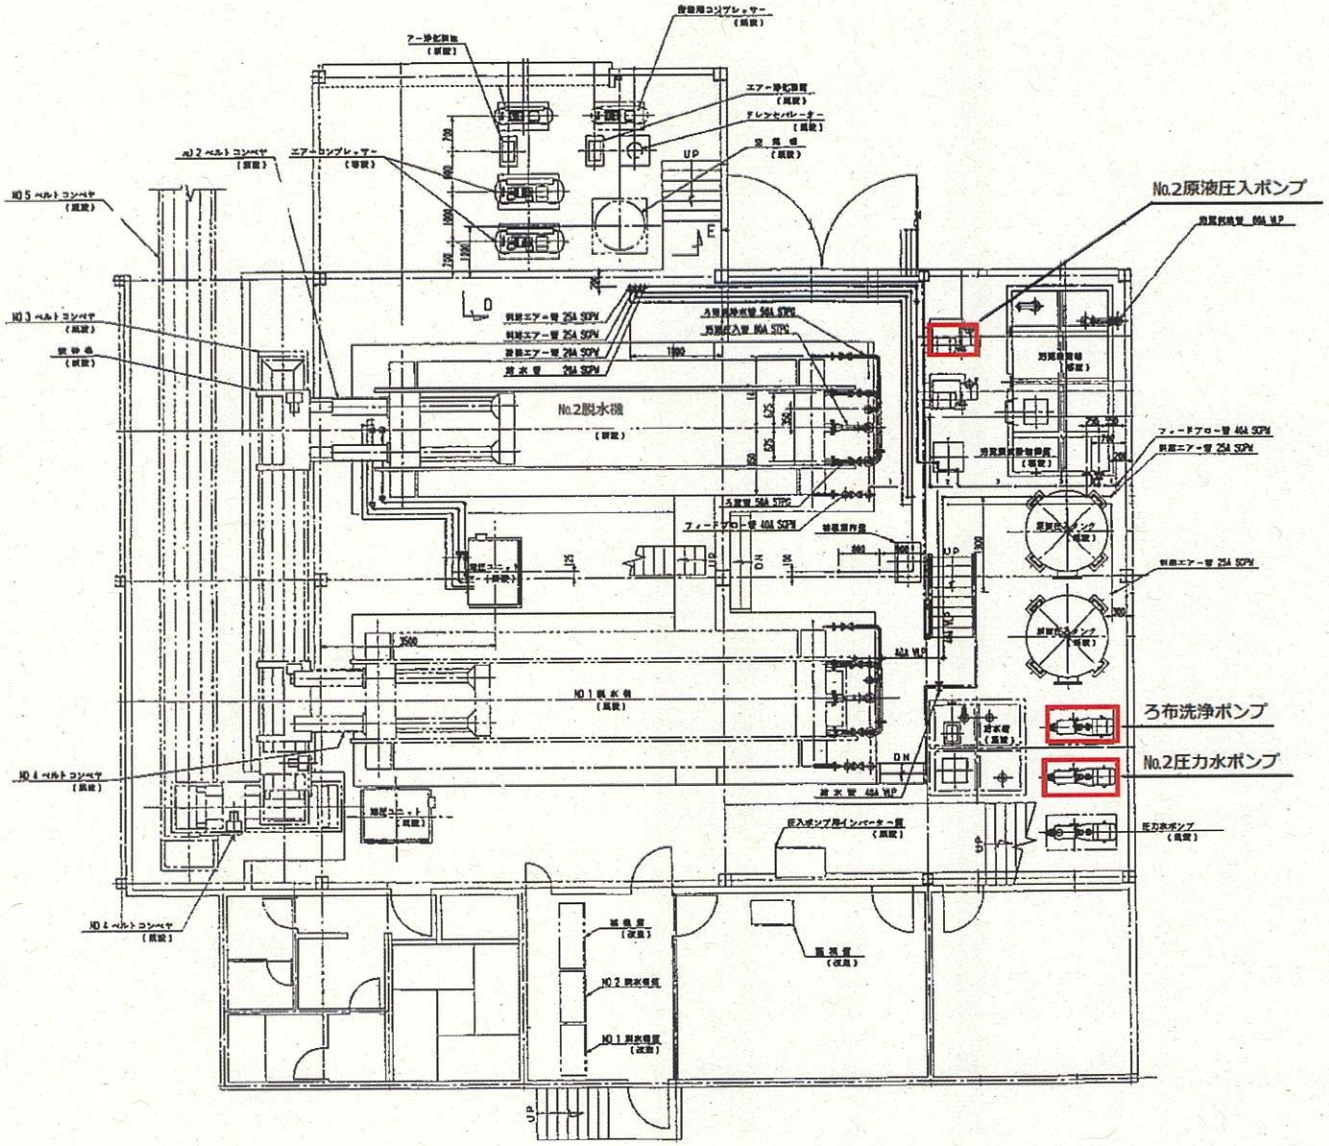

大津市企業局 水道局設備	竣工図
工事名称	瀬ヶ崎浄水場整備改良工事（汚水処理設備）
工事場所	大津市瀬ヶ崎8－1
図面名称	汚水処理設備（脱水機配管図（その3））
縮尺	／
竣工年月日	H10年 2月 27日

[redacted]